


**ФРАГМЕНТ КАРТЫ-СХЕМЫ
размещения рекламной конструкции №04-33**

в Октябрьском территориальном округе
г.Архангельска
ул. Воскресенская, д.55

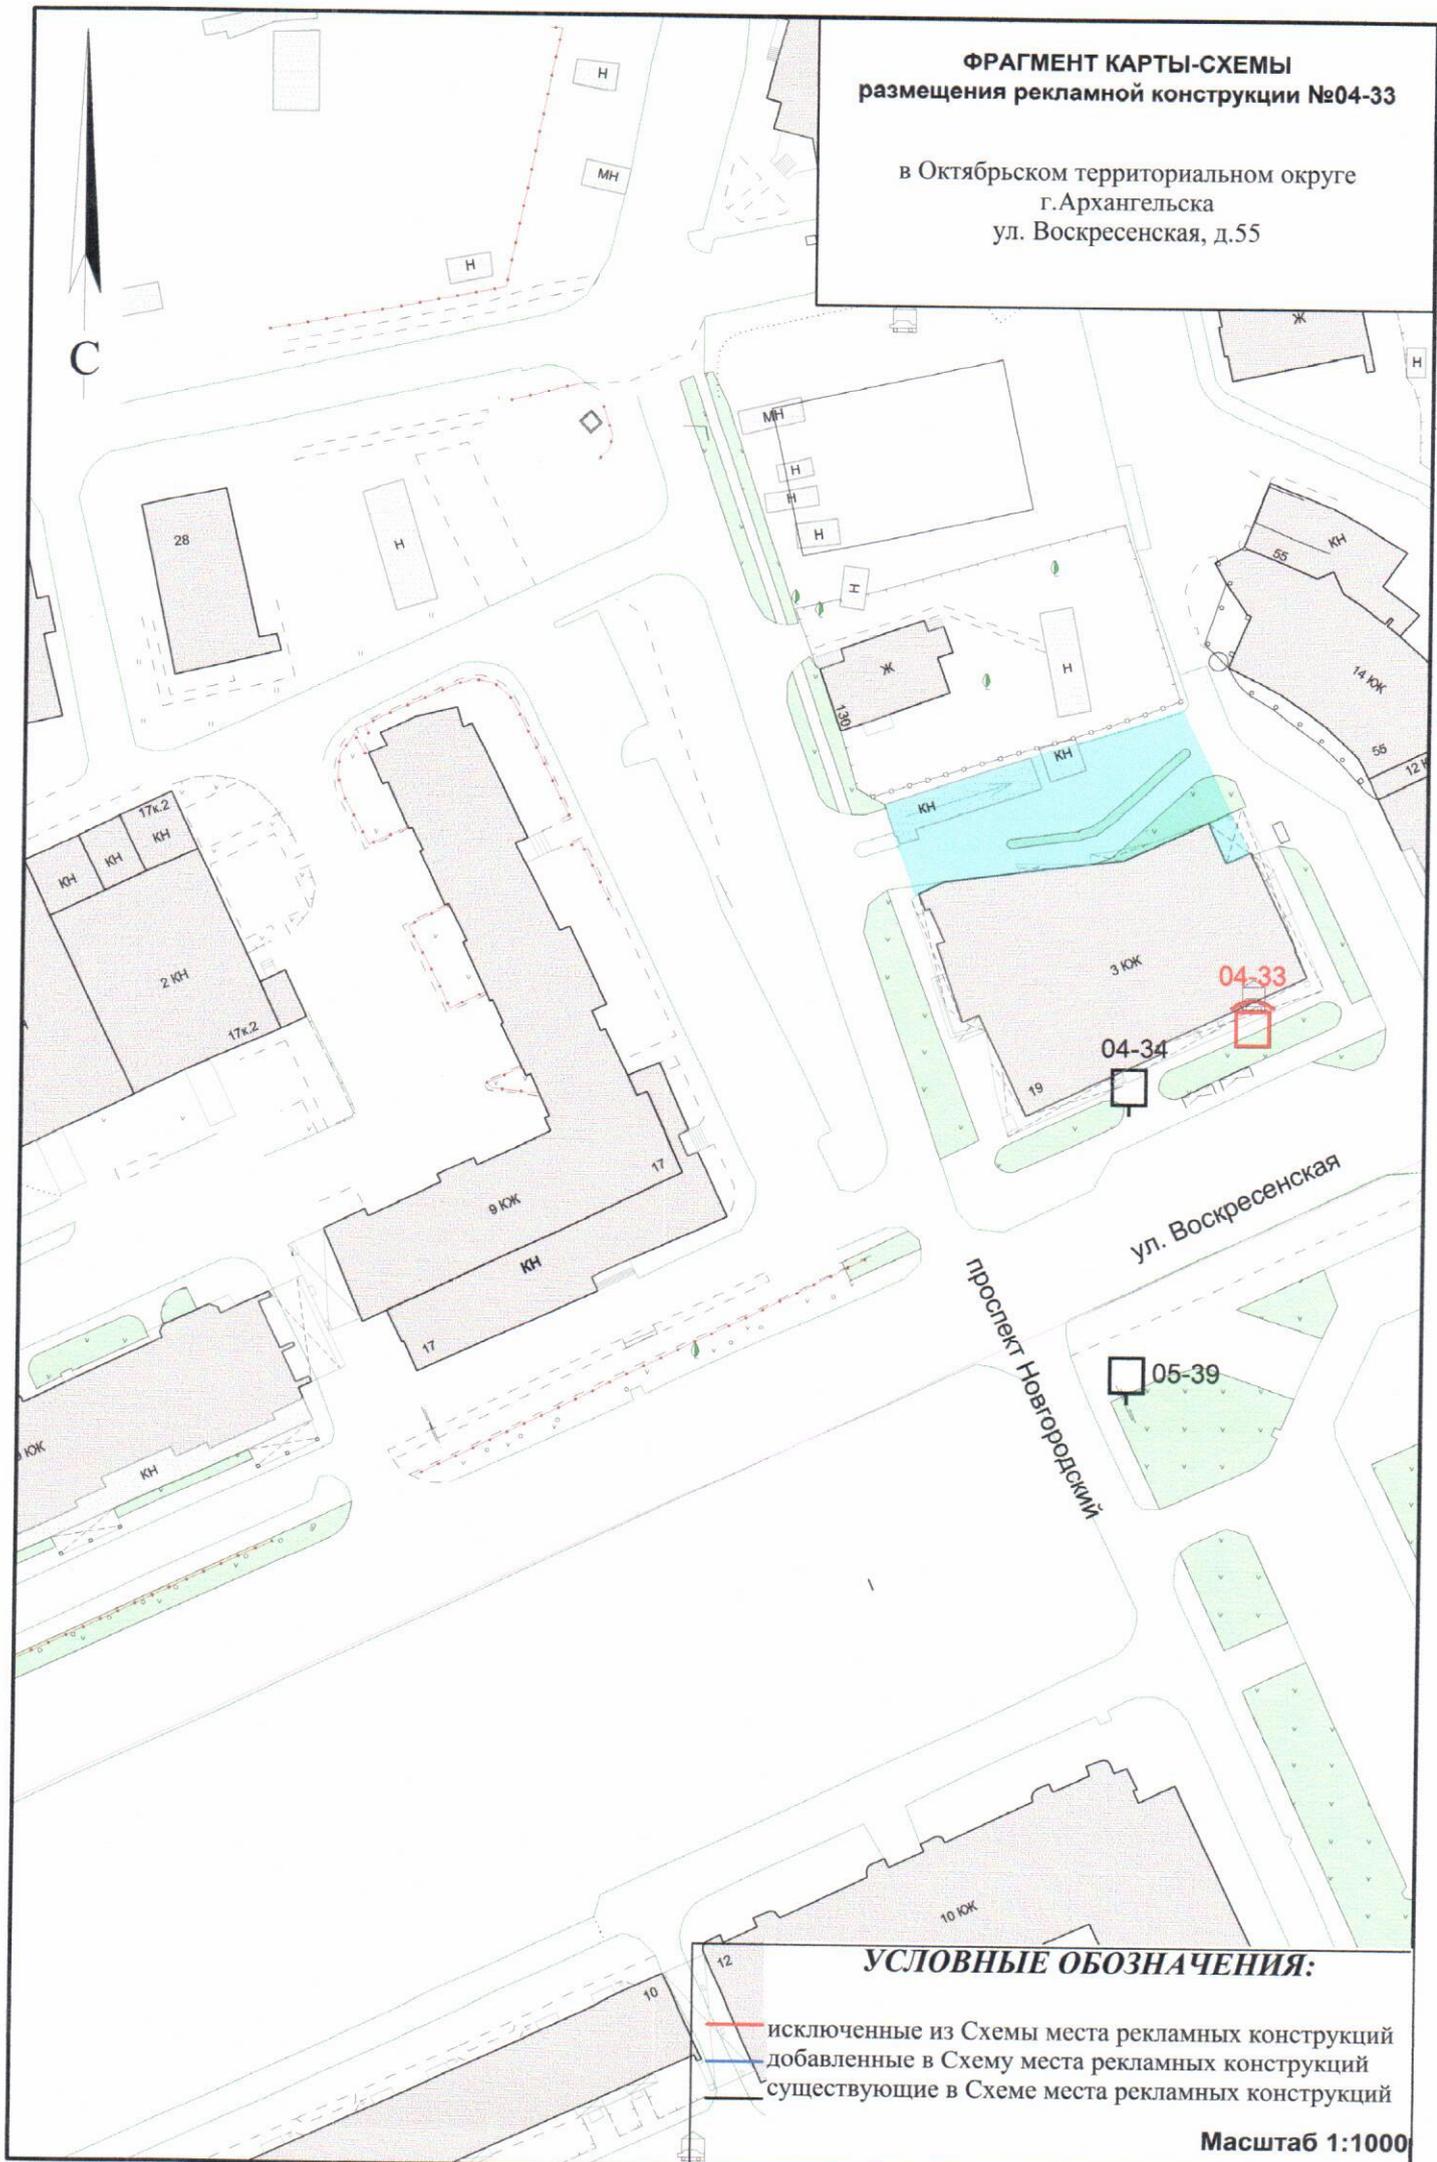

УСЛОВНЫЕ ОБОЗНАЧЕНИЯ:

- исключенные из Схемы места рекламных конструкций
- добавленные в Схему места рекламных конструкций
- существующие в Схеме места рекламных конструкций

Масштаб 1:1000


ФРАГМЕНТ КАРТЫ-СХЕМЫ
измещения рекламных конструкций №04-49 и №04-57

в Октябрьском территориальном округе
г.Архангельска
пр. Троицкий, д.57




**ФРАГМЕНТ КАРТЫ-СХЕМЫ
размещения рекламной конструкции №04-63**

в Октябрьском территориальном округе
г.Архангельска
пр. Троицкий, д.118

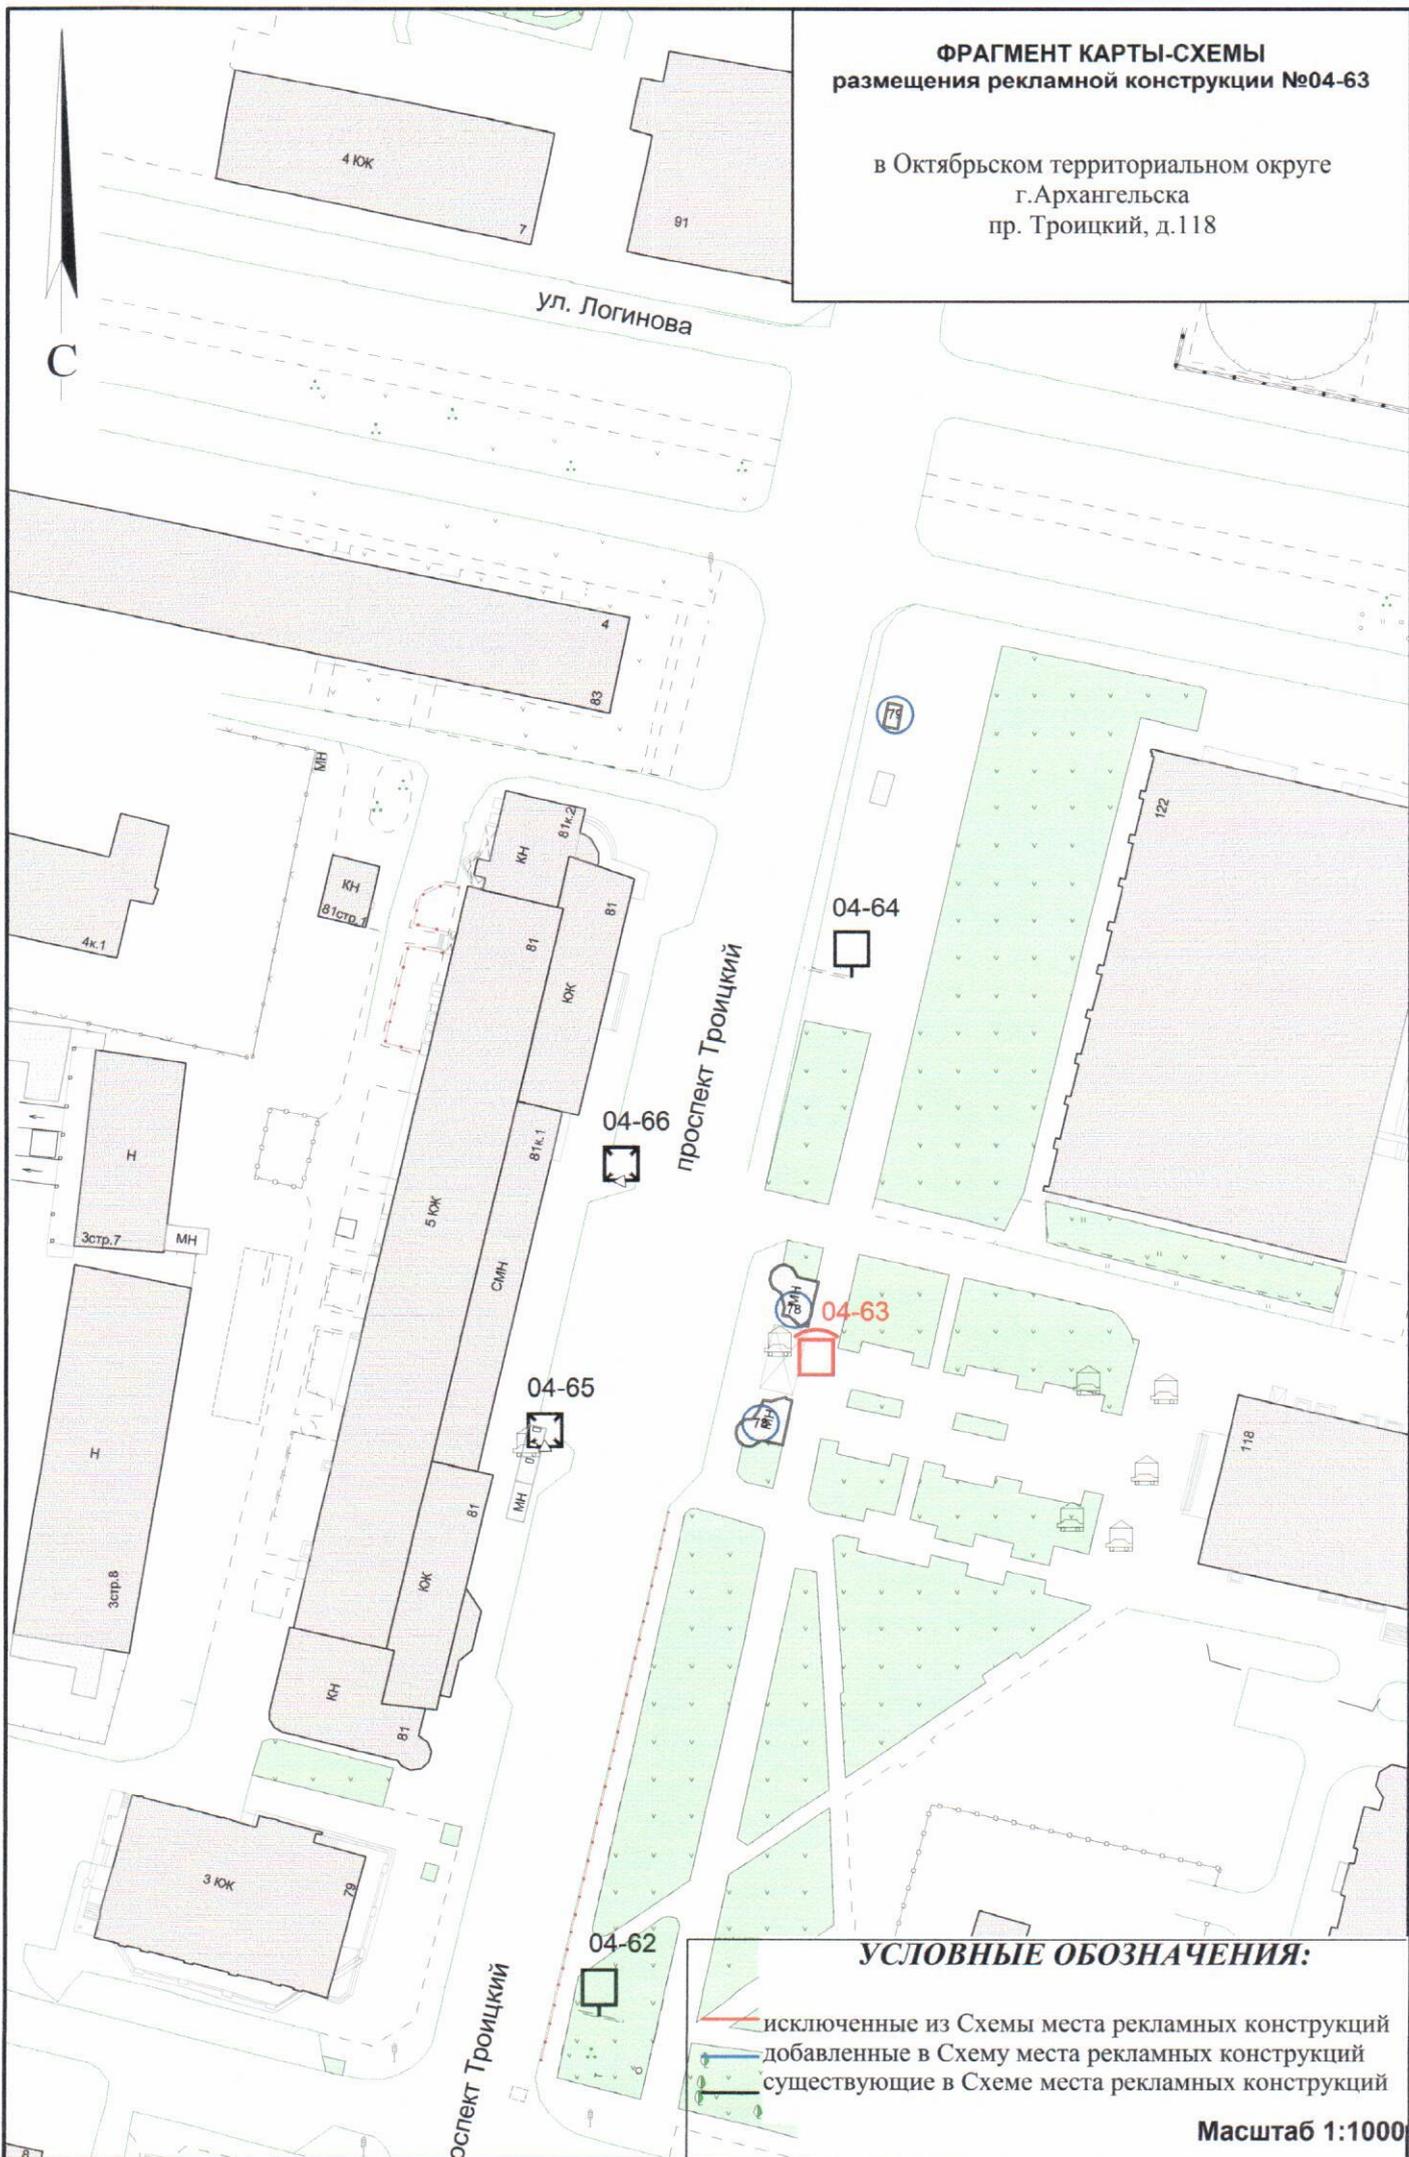

**ФРАГМЕНТ КАРТЫ-СХЕМЫ
размещения рекламной конструкции №04-81**

в Октябрьском территориальном округе
г.Архангельска
пр. Троицкий, д.121, корп.1

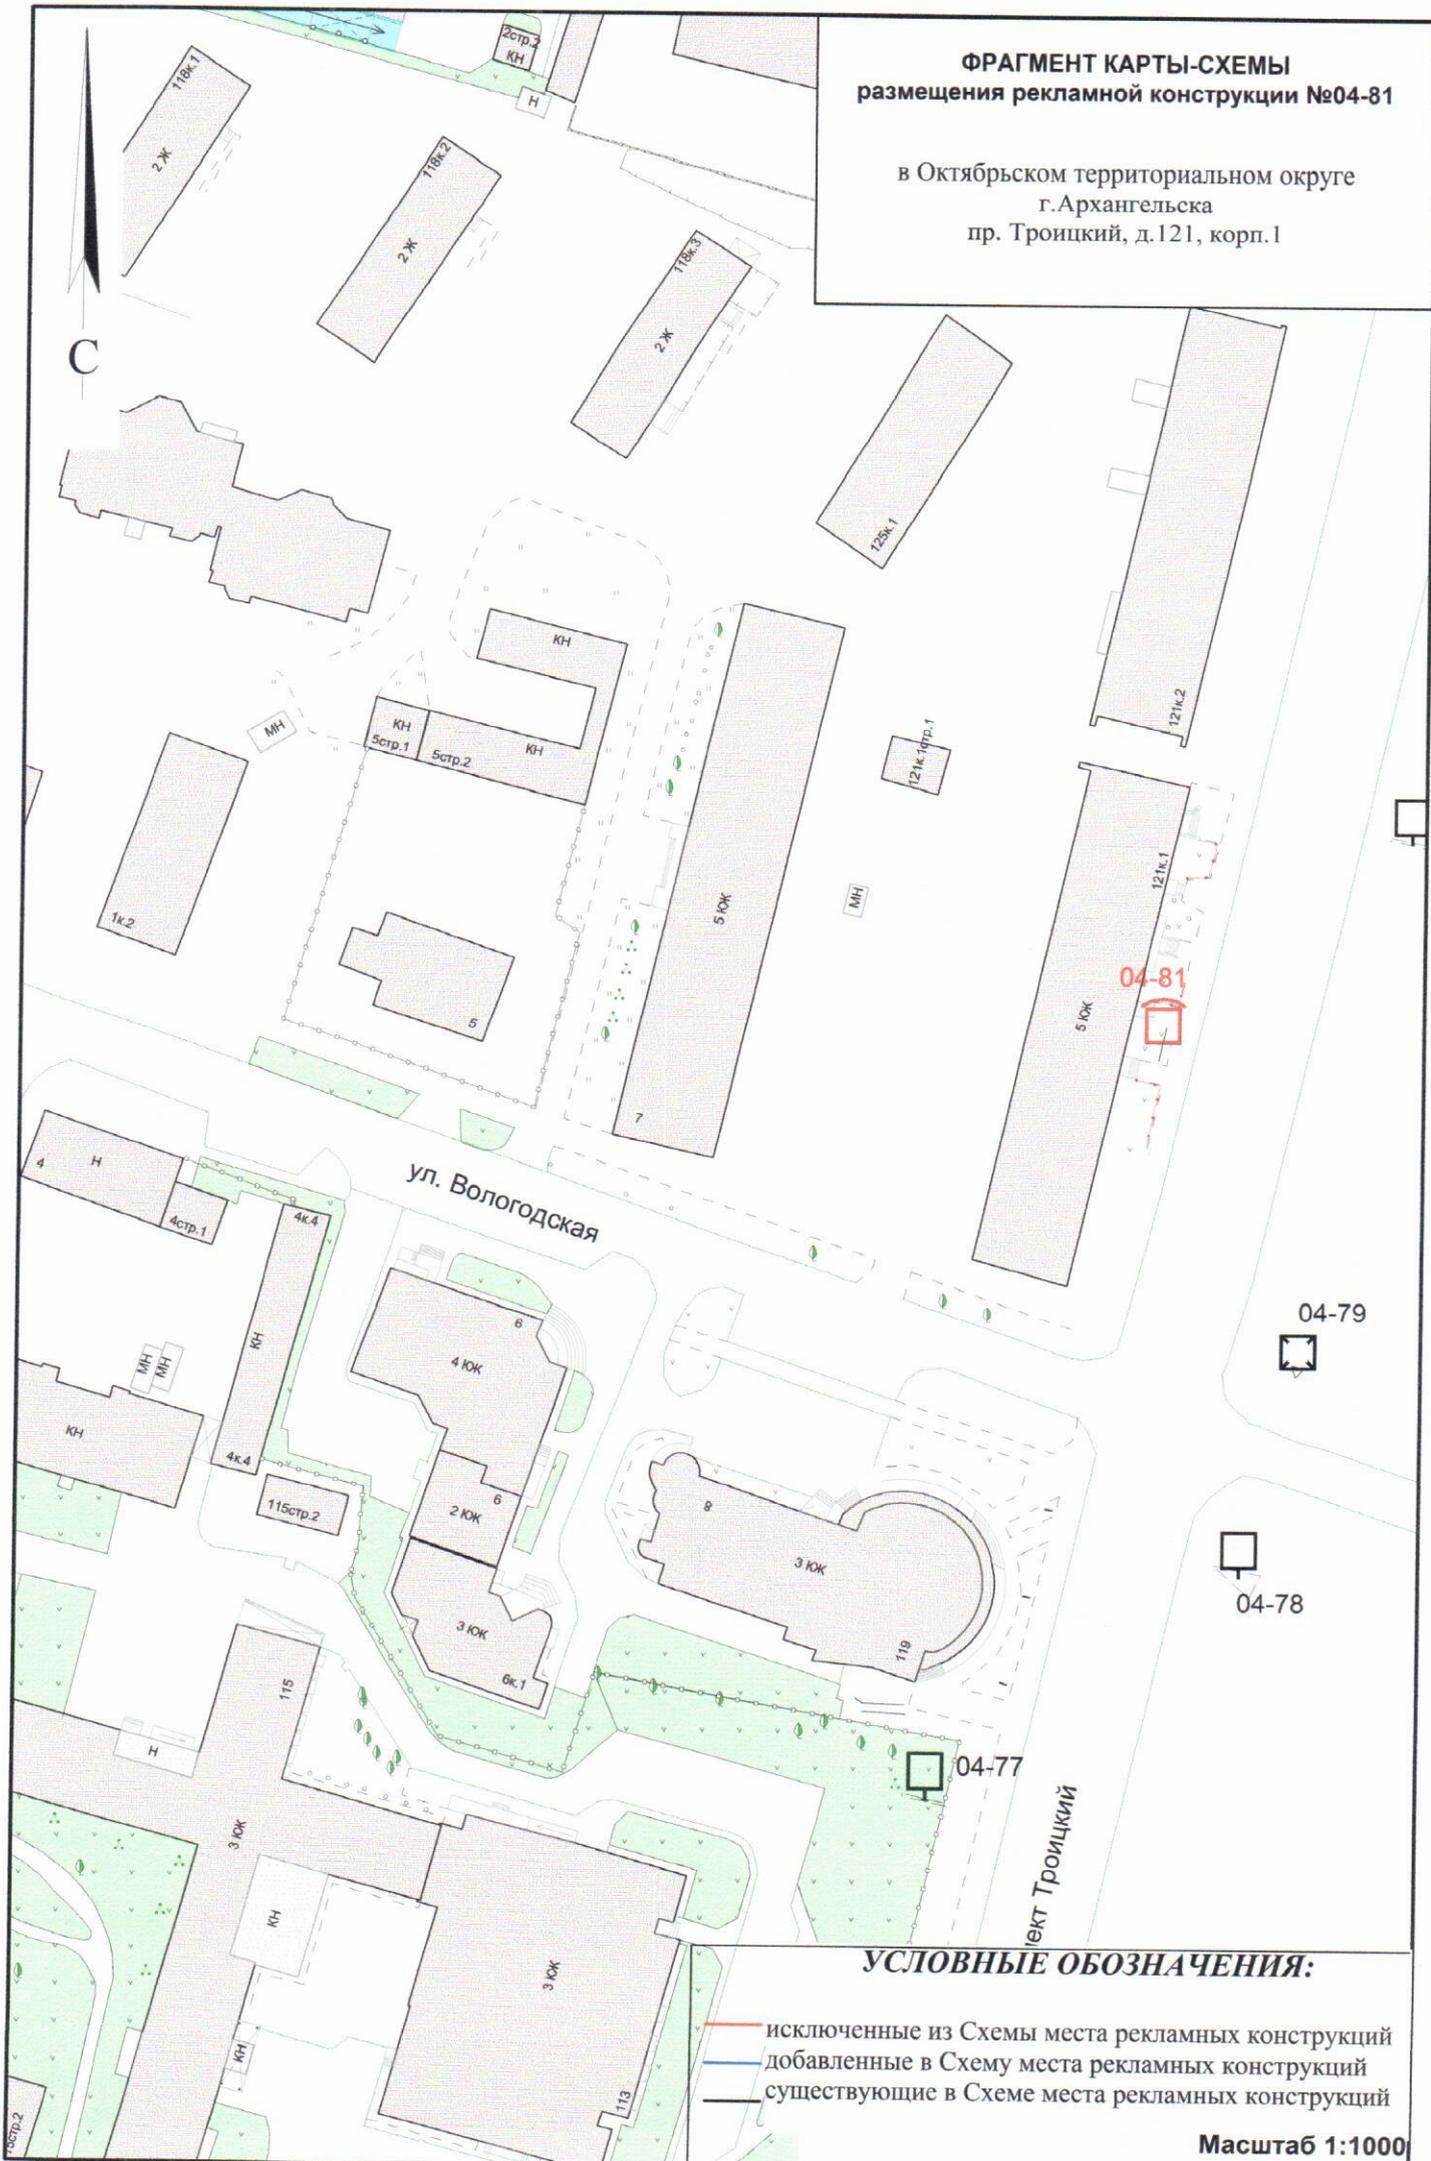


УСЛОВНЫЕ ОБОЗНАЧЕНИЯ:

- исключенные из Схемы места рекламных конструкций
- добавленные в Схему места рекламных конструкций
- существующие в Схеме места рекламных конструкций

Масштаб 1:1000

**ФРАГМЕНТ КАРТЫ-СХЕМЫ
размещения рекламной конструкции №04-84**

в Октябрьском территориальном округе
г.Архангельска
пр. Троицкий - ул. Суворова

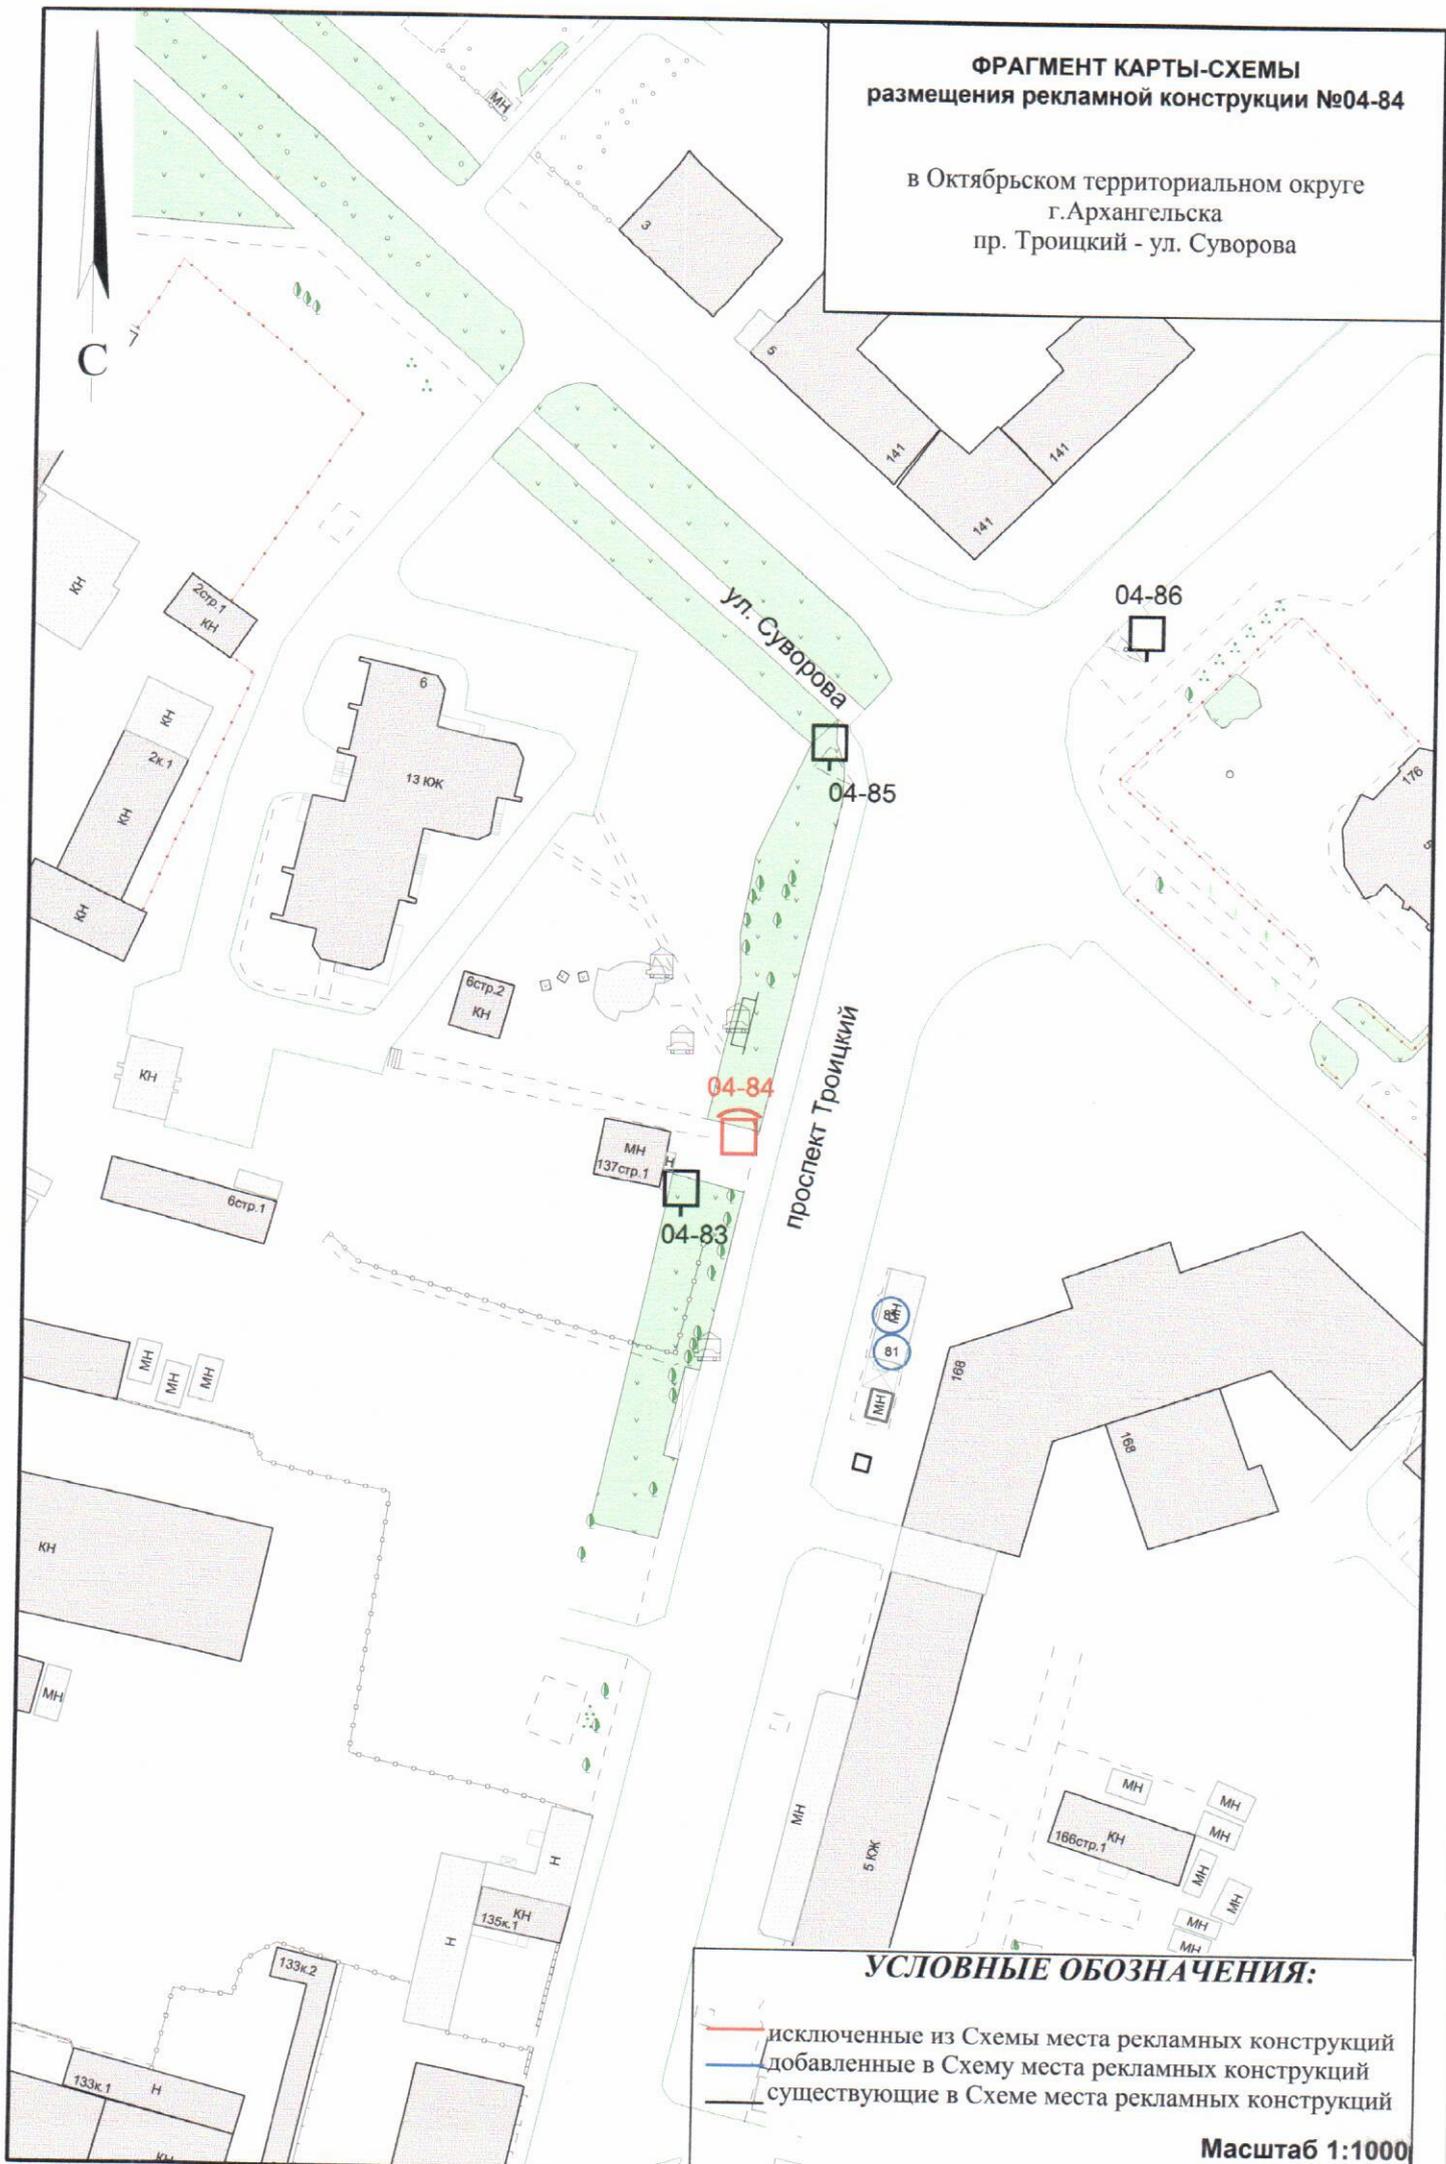


УСЛОВНЫЕ ОБОЗНАЧЕНИЯ:

-  исключенные из Схемы места рекламных конструкций
-  добавленные в Схему места рекламных конструкций
-  существующие в Схеме места рекламных конструкций

Масштаб 1:1000

**ФРАГМЕНТ КАРТЫ-СХЕМЫ
размещения рекламной конструкции №04-93**

в Октябрьском территориальном округе
г.Архангельска
пр. Троицкий - ул. Комсомольская

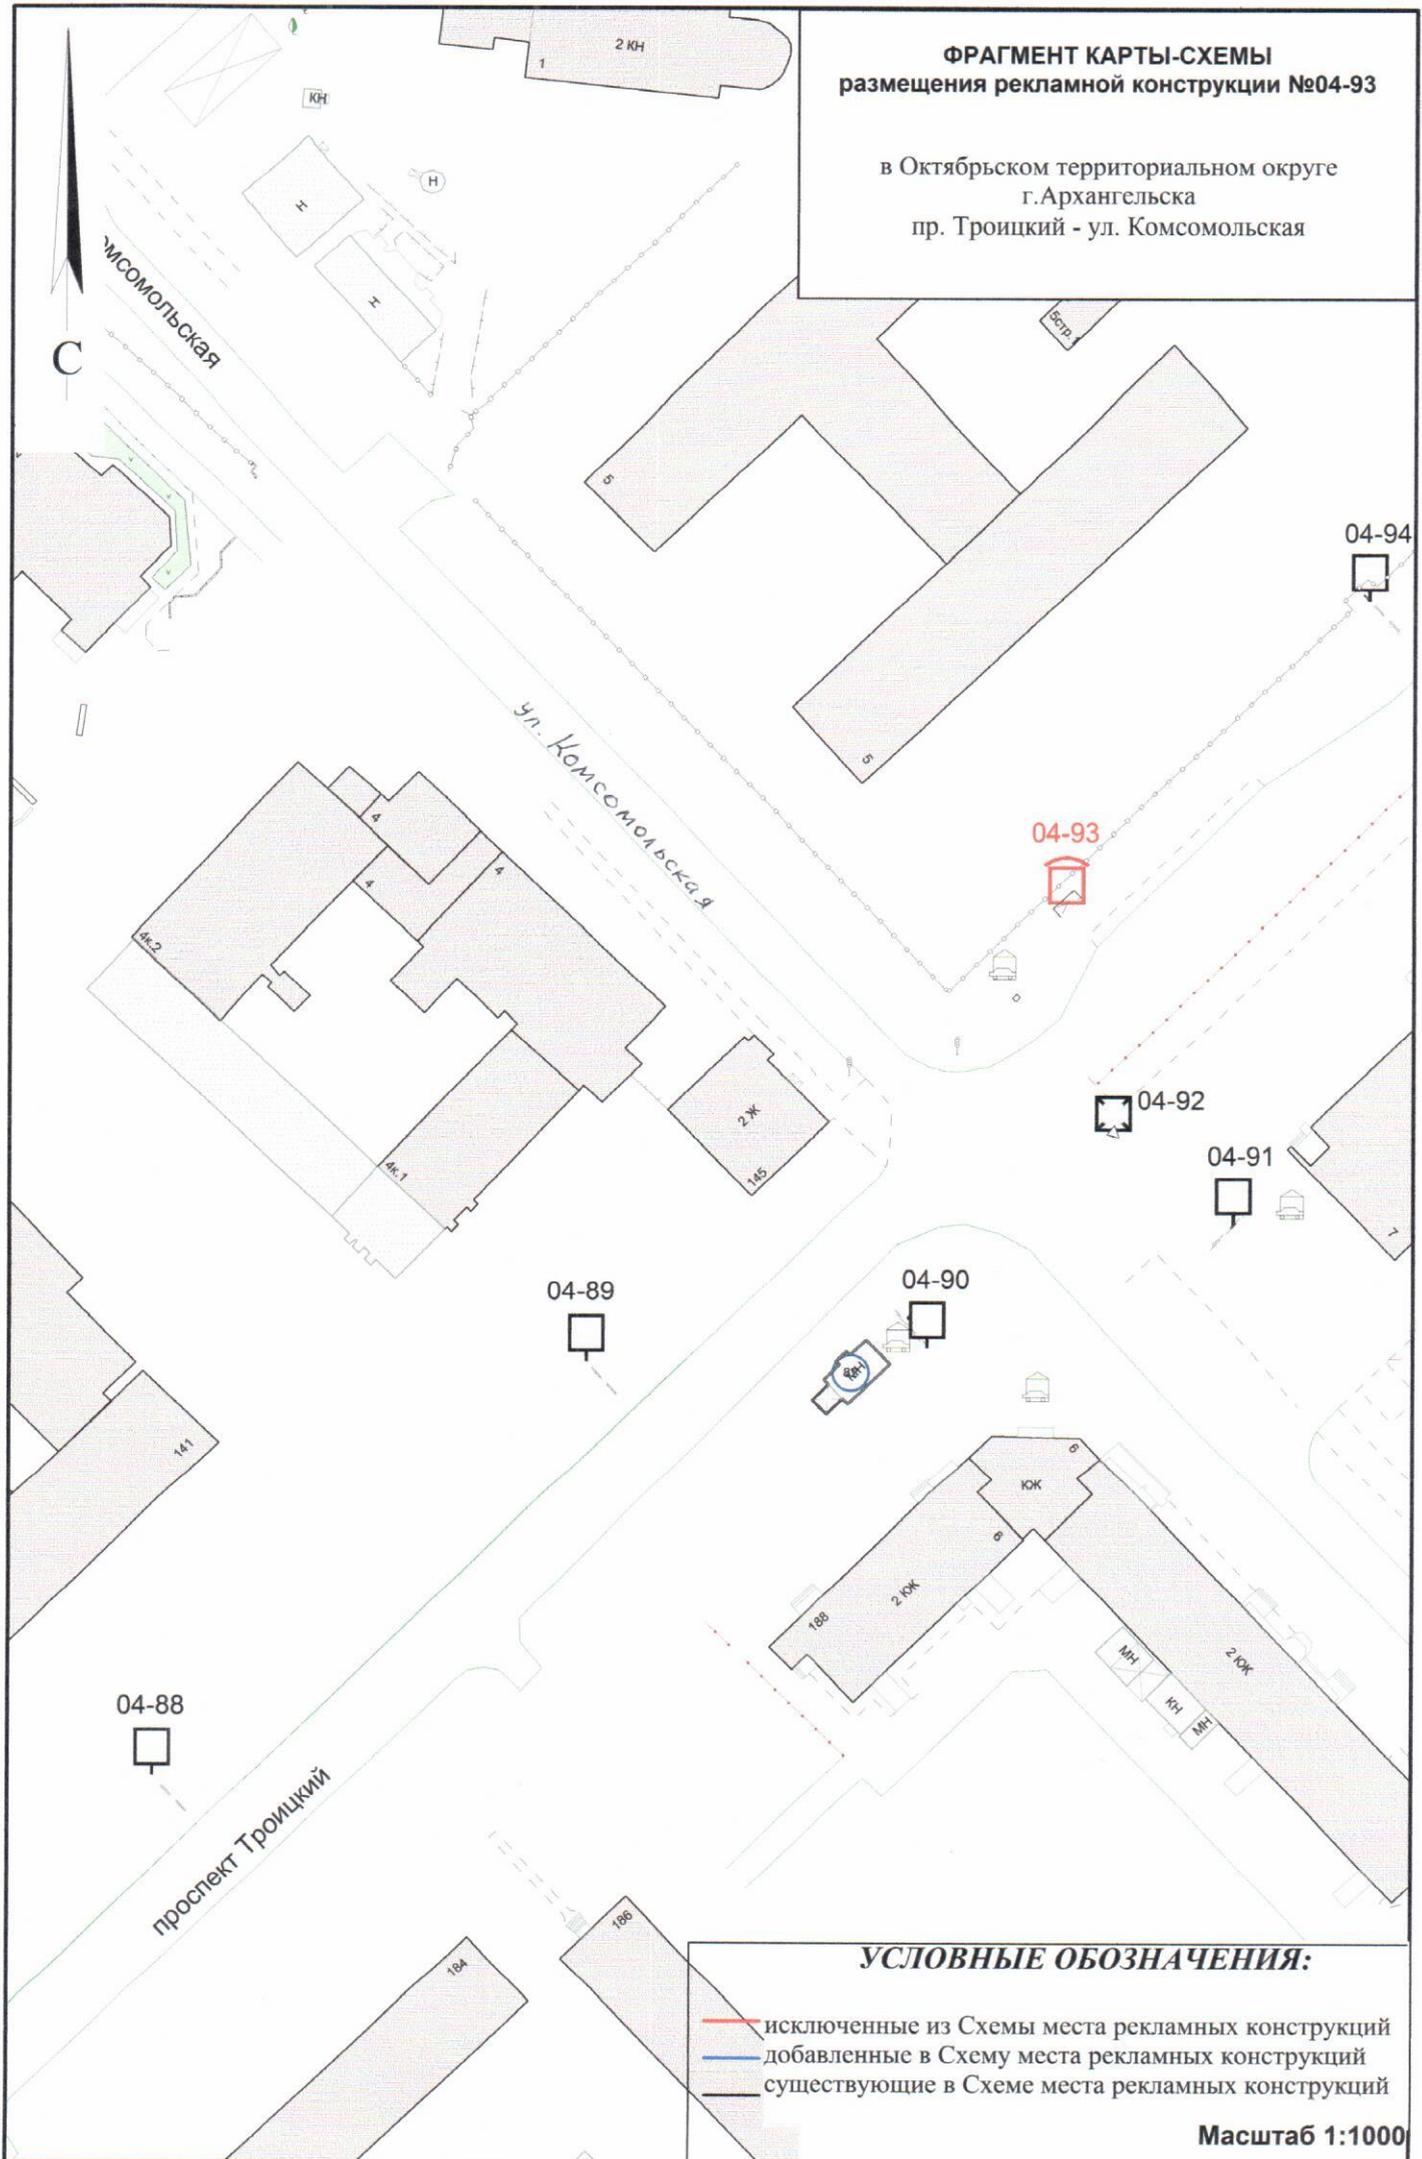

УСЛОВНЫЕ ОБОЗНАЧЕНИЯ:

- исключенные из Схемы места рекламных конструкций
- добавленные в Схему места рекламных конструкций
- существующие в Схеме места рекламных конструкций

Масштаб 1:1000

**ФРАГМЕНТ КАРТЫ-СХЕМЫ
размещения рекламной конструкции №04-184**

в Октябрьском территориальном округе
г.Архангельска
Окружное шоссе, д.1, корп.1

С

04-185

Окружное шоссе

04-184

УСЛОВНЫЕ ОБОЗНАЧЕНИЯ:

-  исключенные из Схемы места рекламных конструкций
-  добавленные в Схему места рекламных конструкций
-  существующие в Схеме места рекламных конструкций

Масштаб 1:1000

**ФРАГМЕНТ КАРТЫ-СХЕМЫ
размещения рекламных конструкций
№04-198 и №04499**

в Октябрьском территориальном округе
г.Архангельска
Окружное шоссе, д.9, стр.2 и
Окружное шоссе, напротив д.9, стр.4



**ФРАГМЕНТ КАРТЫ-СХЕМЫ
размещения рекламной конструкции №04-194**

в Октябрьском территориальном округе
г.Архангельска
Окружное шоссе, у ж/д переезда




УСЛОВНЫЕ ОБОЗНАЧЕНИЯ:

- исключенные из Схемы места рекламных конструкций
- добавленные в Схему места рекламных конструкций
- существующие в Схеме места рекламных конструкций

Масштаб 1:1000

**ФРАГМЕНТ КАРТЫ-СХЕМЫ
размещения рекламной конструкции №04-192**

в Октябрьском территориальном округе
г.Архангельска
Талажское шоссе -Окружное шоссе

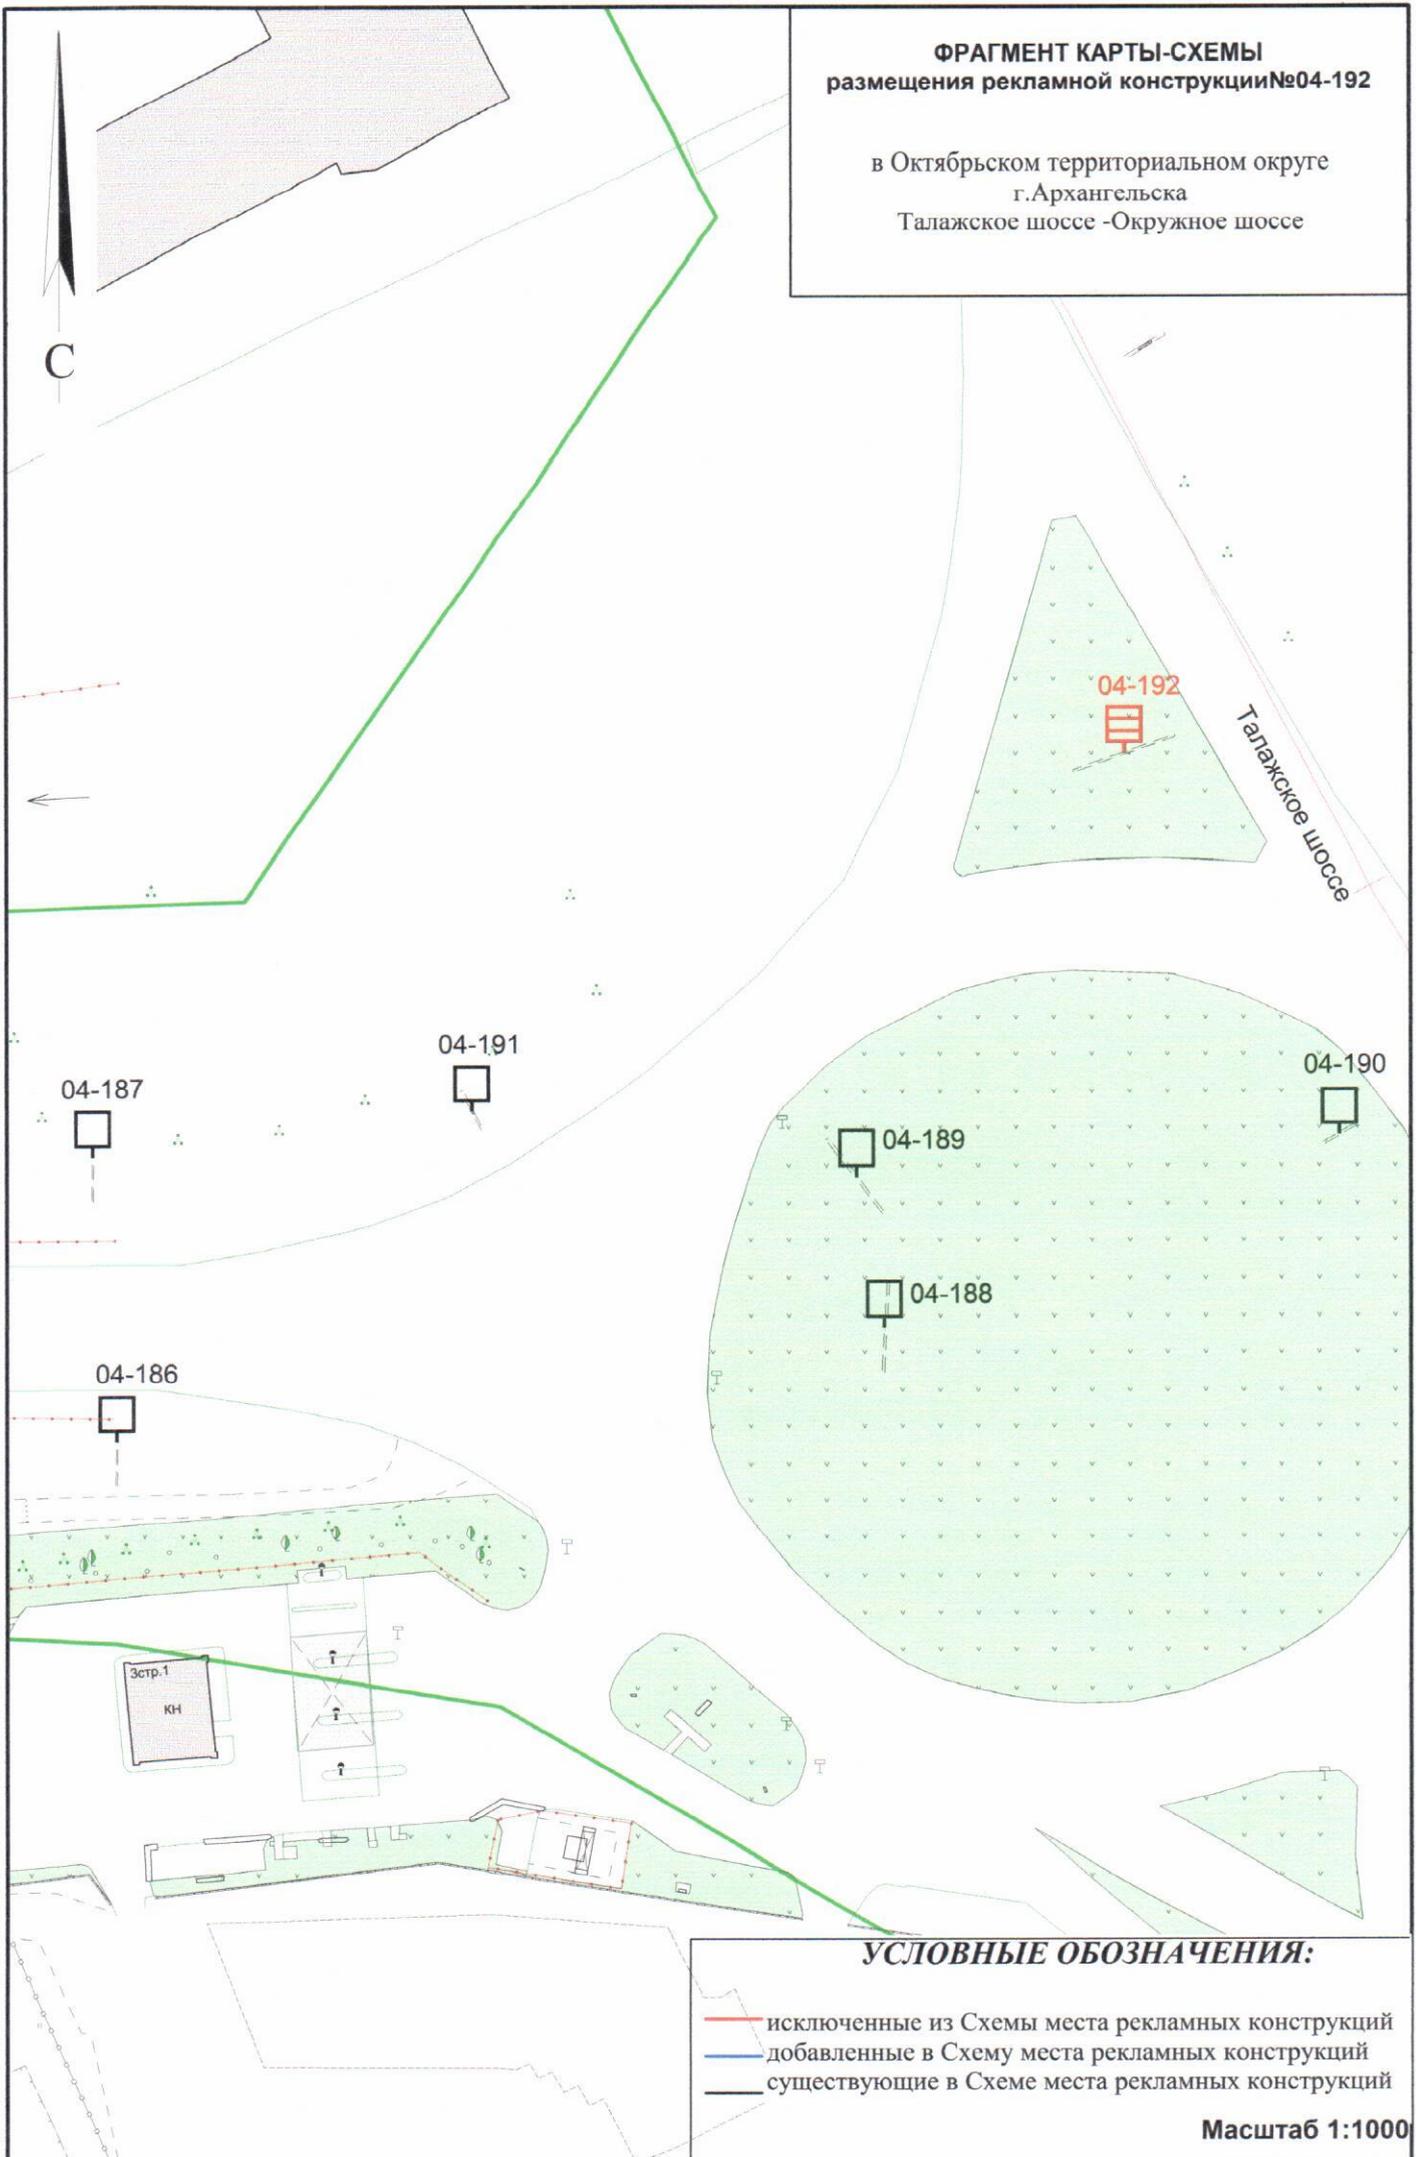


УСЛОВНЫЕ ОБОЗНАЧЕНИЯ:

- исключенные из Схемы места рекламных конструкций
- добавленные в Схему места рекламных конструкций
- существующие в Схеме места рекламных конструкций

Масштаб 1:1000

**ФРАГМЕНТ КАРТЫ-СХЕМЫ
размещения рекламной конструкции №04-202**

в Октябрьском территориальном округе
г.Архангельска
Окружное шоссе, напротив д.13

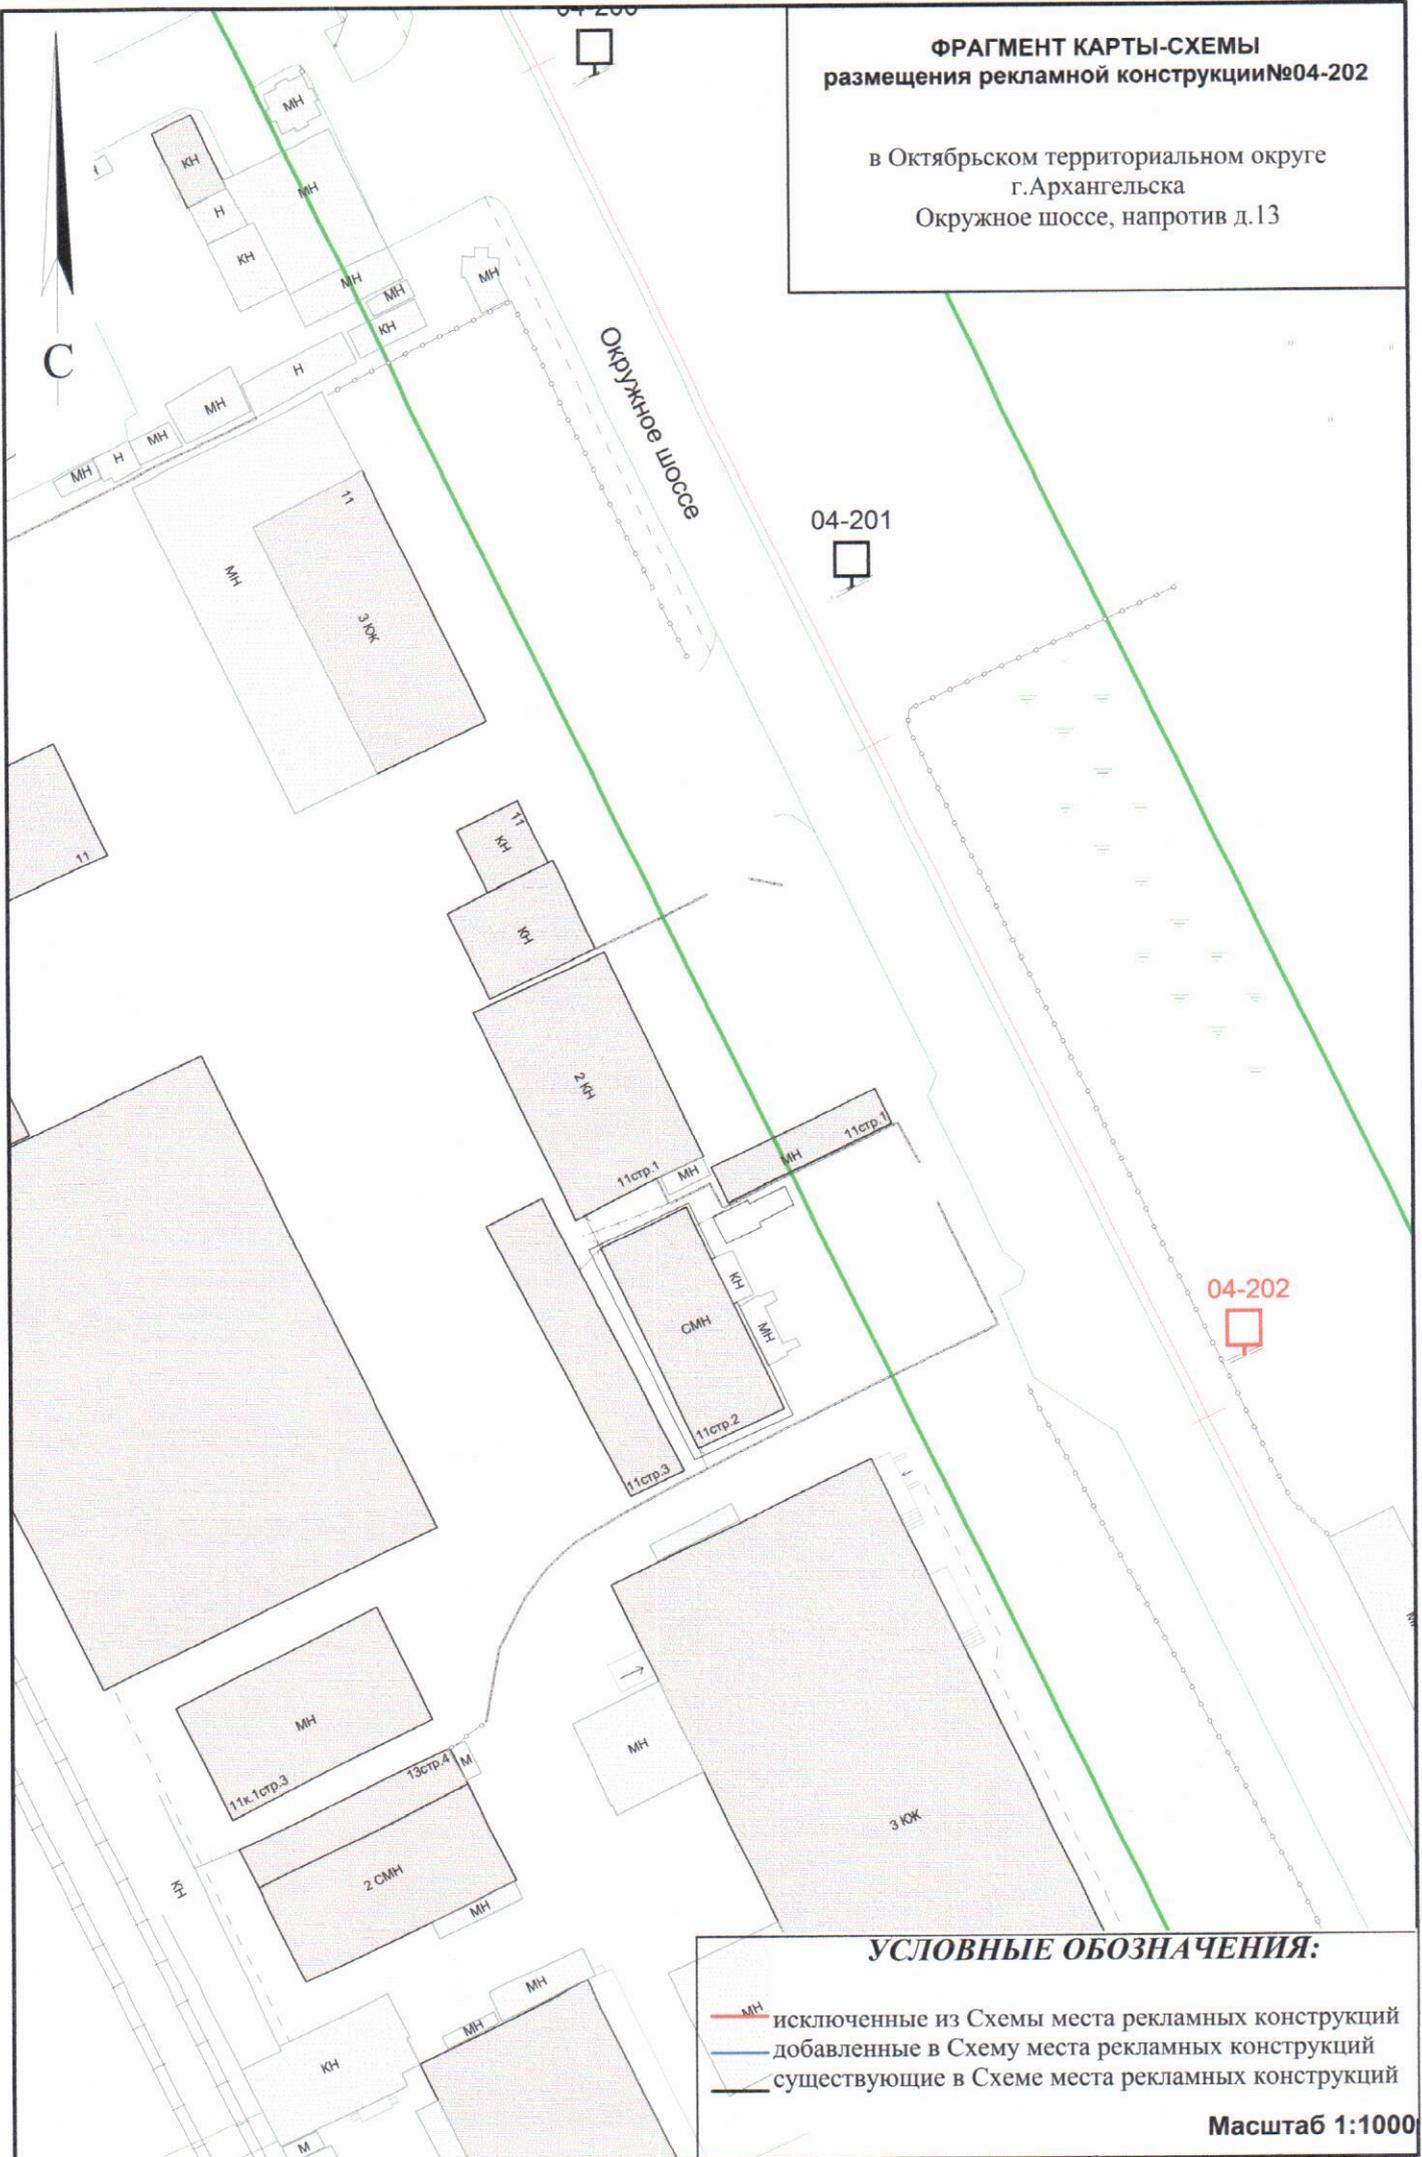

УСЛОВНЫЕ ОБОЗНАЧЕНИЯ:

- МН — исключенные из Схемы места рекламных конструкций
- добавленные в Схему места рекламных конструкций
- существующие в Схеме места рекламных конструкций

Масштаб 1:1000

**ФРАГМЕНТ КАРТЫ-СХЕМЫ
размещения рекламной конструкции №04-141**

в Октябрьском территориальном округе
г.Архангельска
ул. Карла Маркса, д.9




УСЛОВНЫЕ ОБОЗНАЧЕНИЯ:

- исключенные из Схемы места рекламных конструкций
- добавленные в Схему места рекламных конструкций
- существующие в Схеме места рекламных конструкций

Масштаб 1:1000


**ФРАГМЕНТ КАРТЫ-СХЕМЫ
размещения рекламной конструкции №04-105**

в Октябрьском территориальном округе
г.Архангельска
прзд. Сибиряковцев, д.1

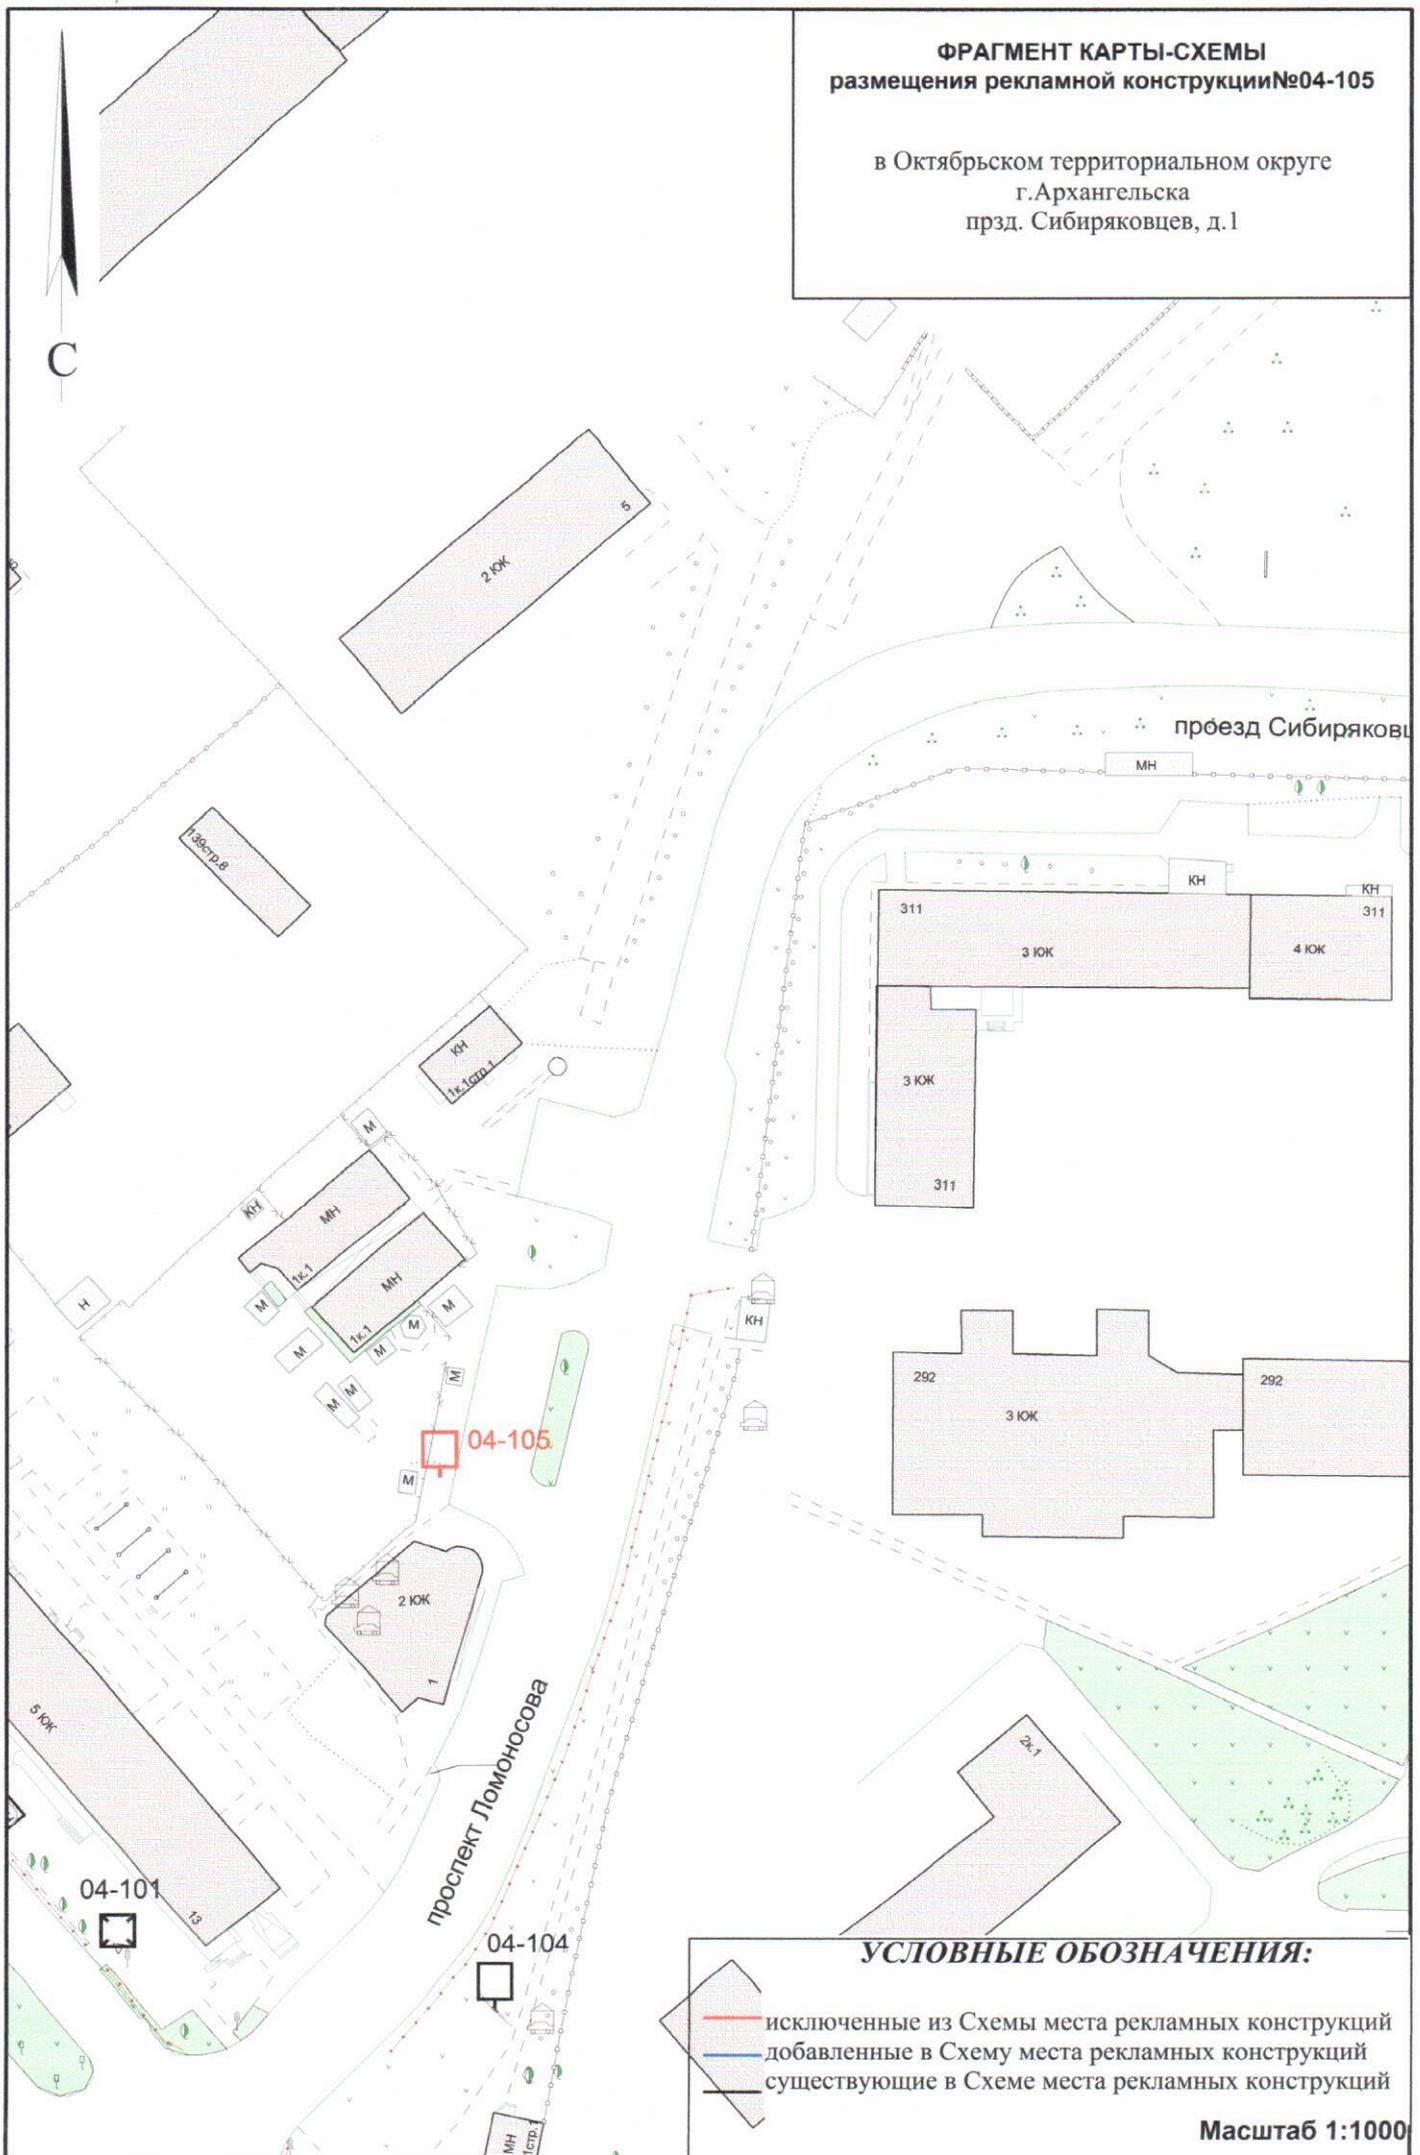

**ФРАГМЕНТ КАРТЫ-СХЕМЫ
размещения рекламной конструкции №04-185**

в Октябрьском территориальном округе
г.Архангельска
Окружное шоссе, въезд на эстакаду

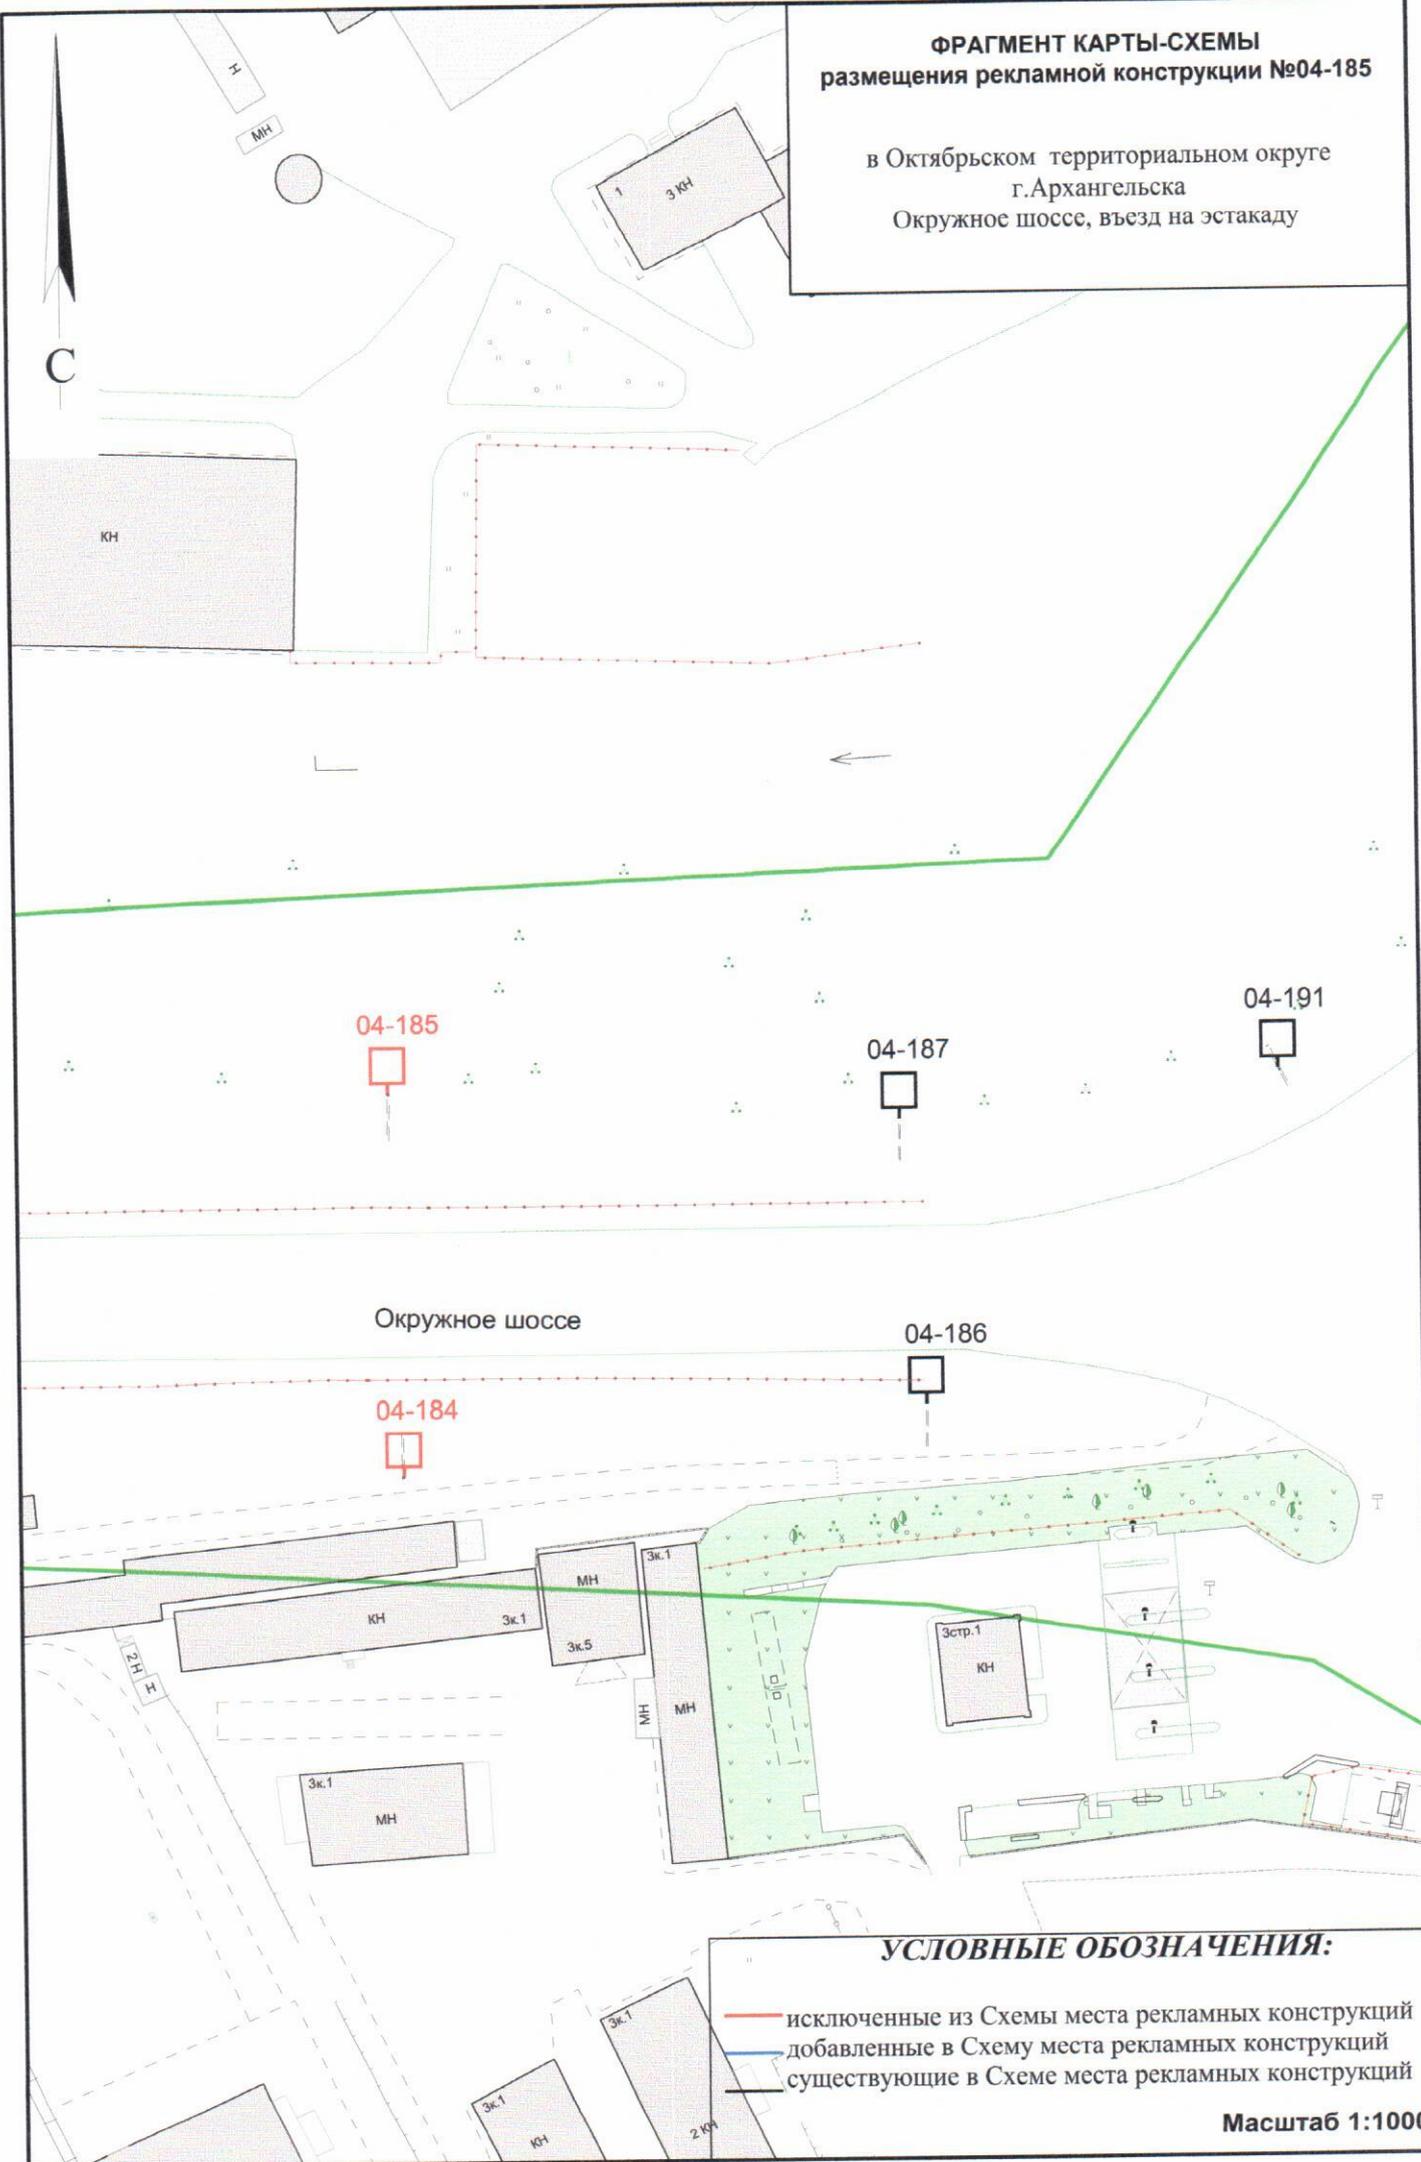

Окружное шоссе


УСЛОВНЫЕ ОБОЗНАЧЕНИЯ:

- исключенные из Схемы места рекламных конструкций
- добавленные в Схему места рекламных конструкций
- существующие в Схеме места рекламных конструкций

Масштаб 1:1000

**ФРАГМЕНТ КАРТЫ-СХЕМЫ
размещения рекламной конструкции №04-187**

в Октябрьском территориальном округе
г.Архангельска
Окружное шоссе, въезд на эстакаду

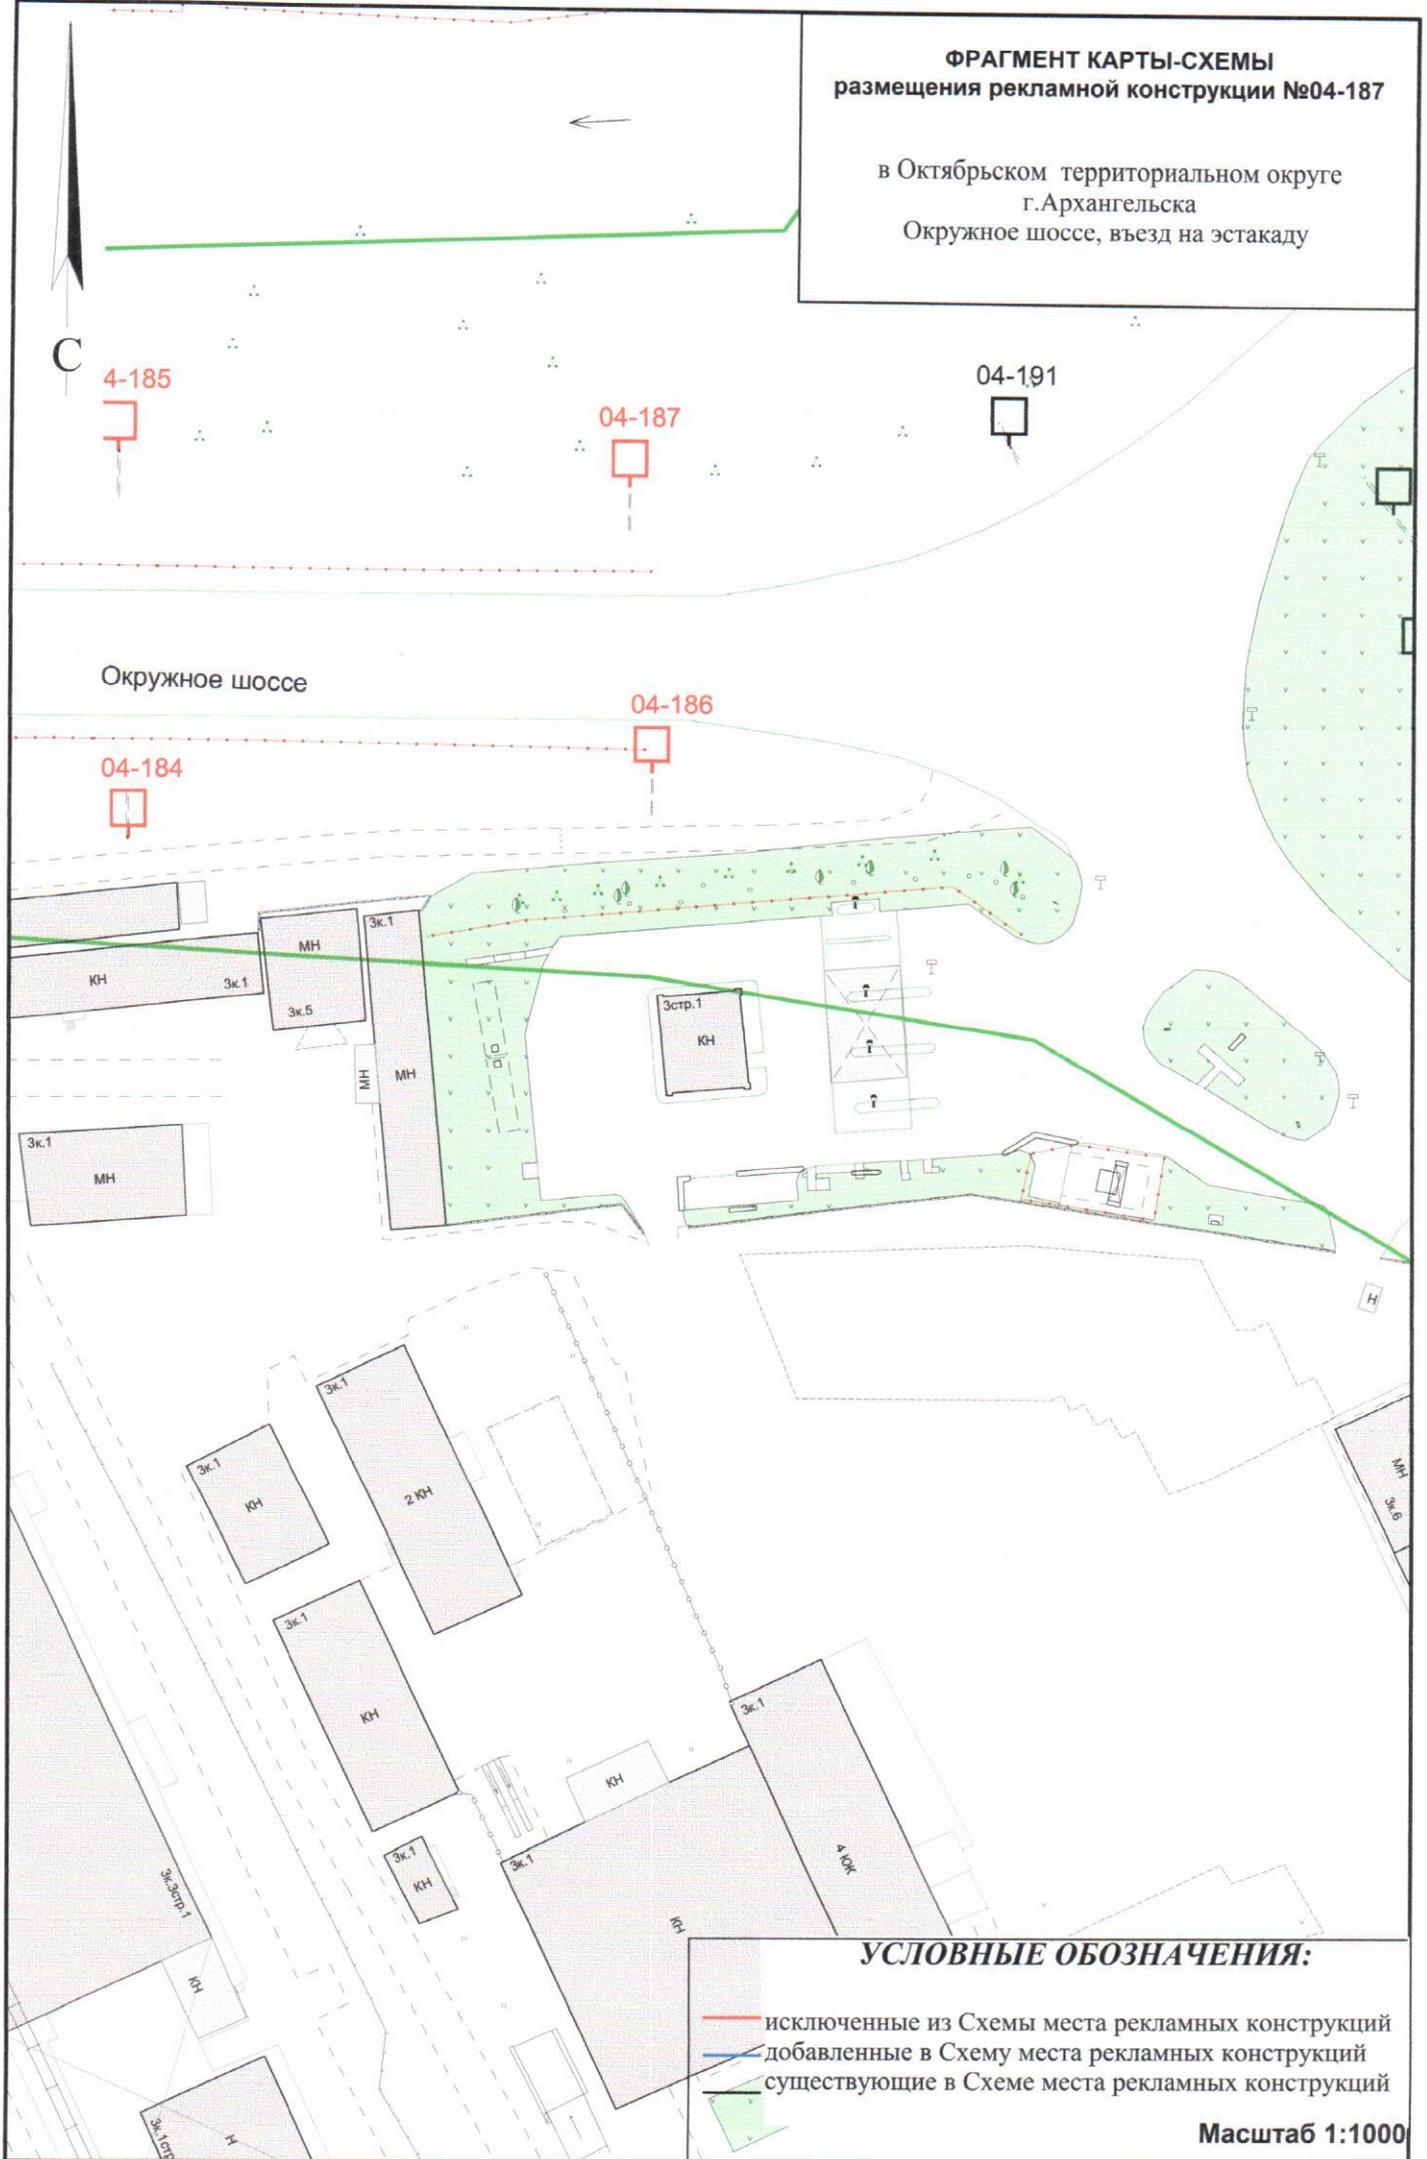

**ФРАГМЕНТ КАРТЫ-СХЕМЫ

в Октябрьском территориальном округе
г.Архангельска
Поворот в город с Талажского шоссе

С

4-185


04-187

04-191

Окружное шоссе

04-184

04-186

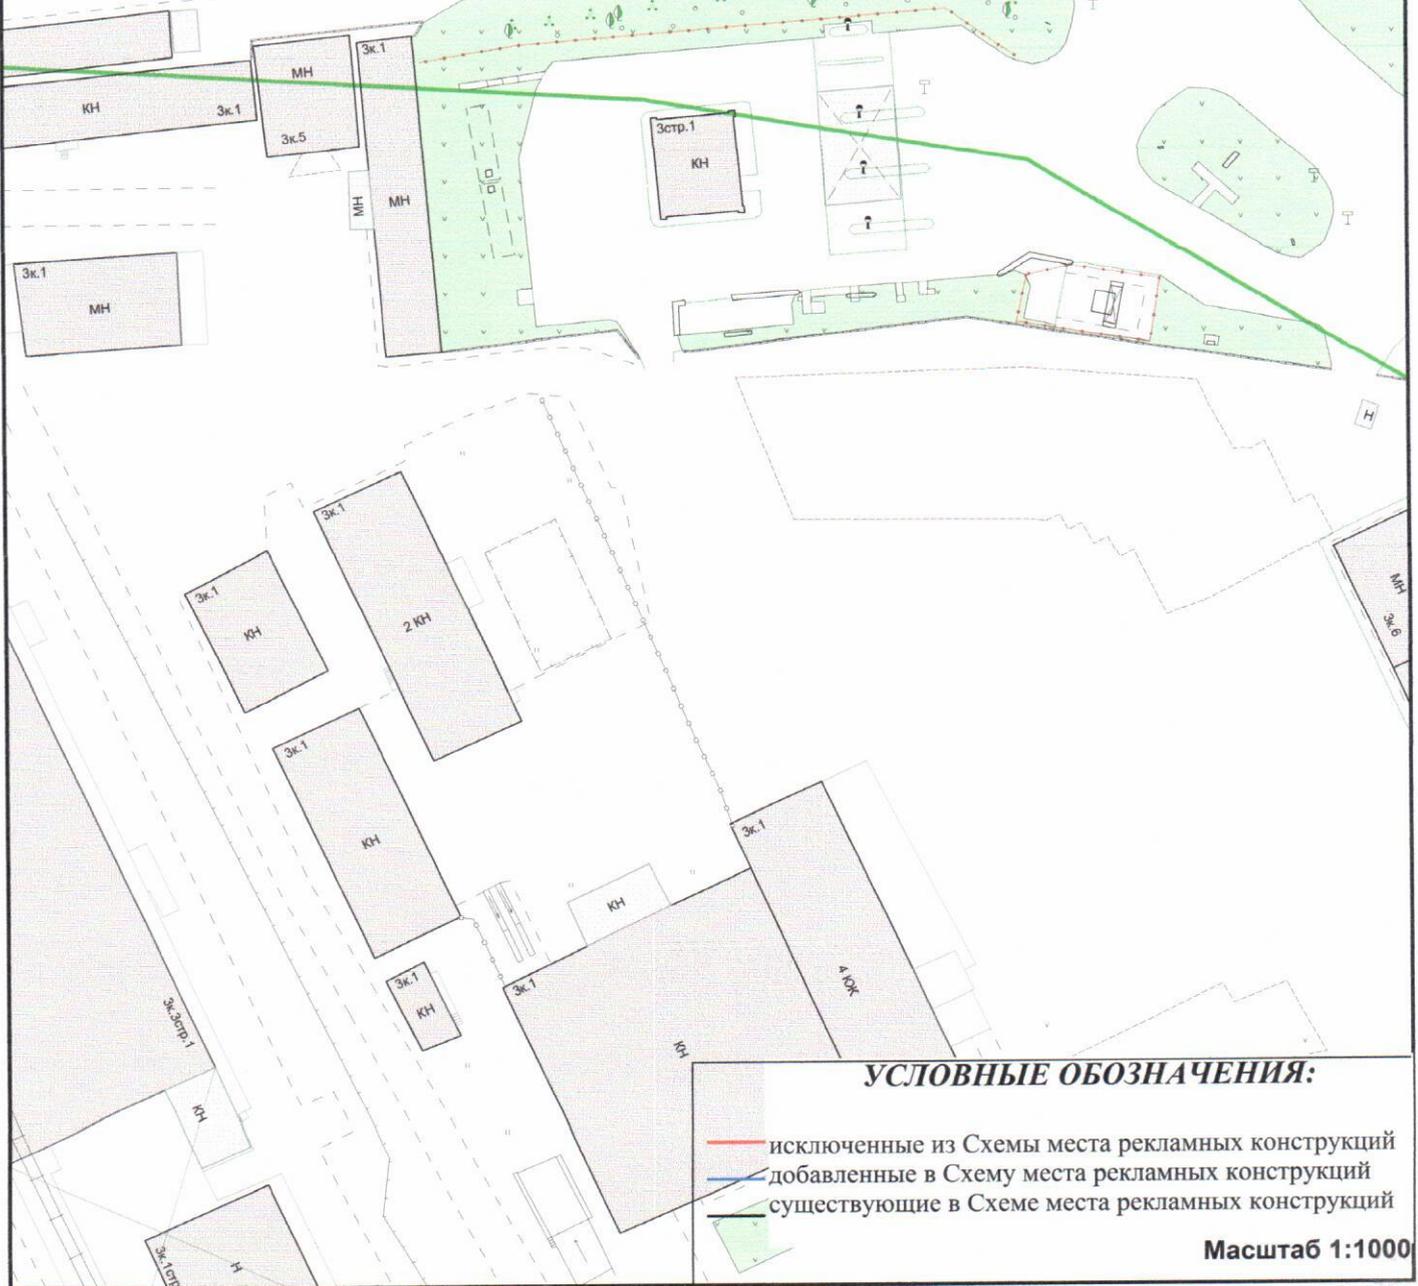


УСЛОВНЫЕ ОБОЗНАЧЕНИЯ:

- исключенные из Схемы места рекламных конструкций
- добавленные в Схему места рекламных конструкций
- существующие в Схеме места рекламных конструкций

Масштаб 1:1000


**ФРАГМЕНТ КАРТЫ-СХЕМЫ
размещения рекламных конструкций
№04-188, №04-189, №04-190**

в Октябрьском территориальном округе
г.Архангельска
Талажское – Окружное шоссе

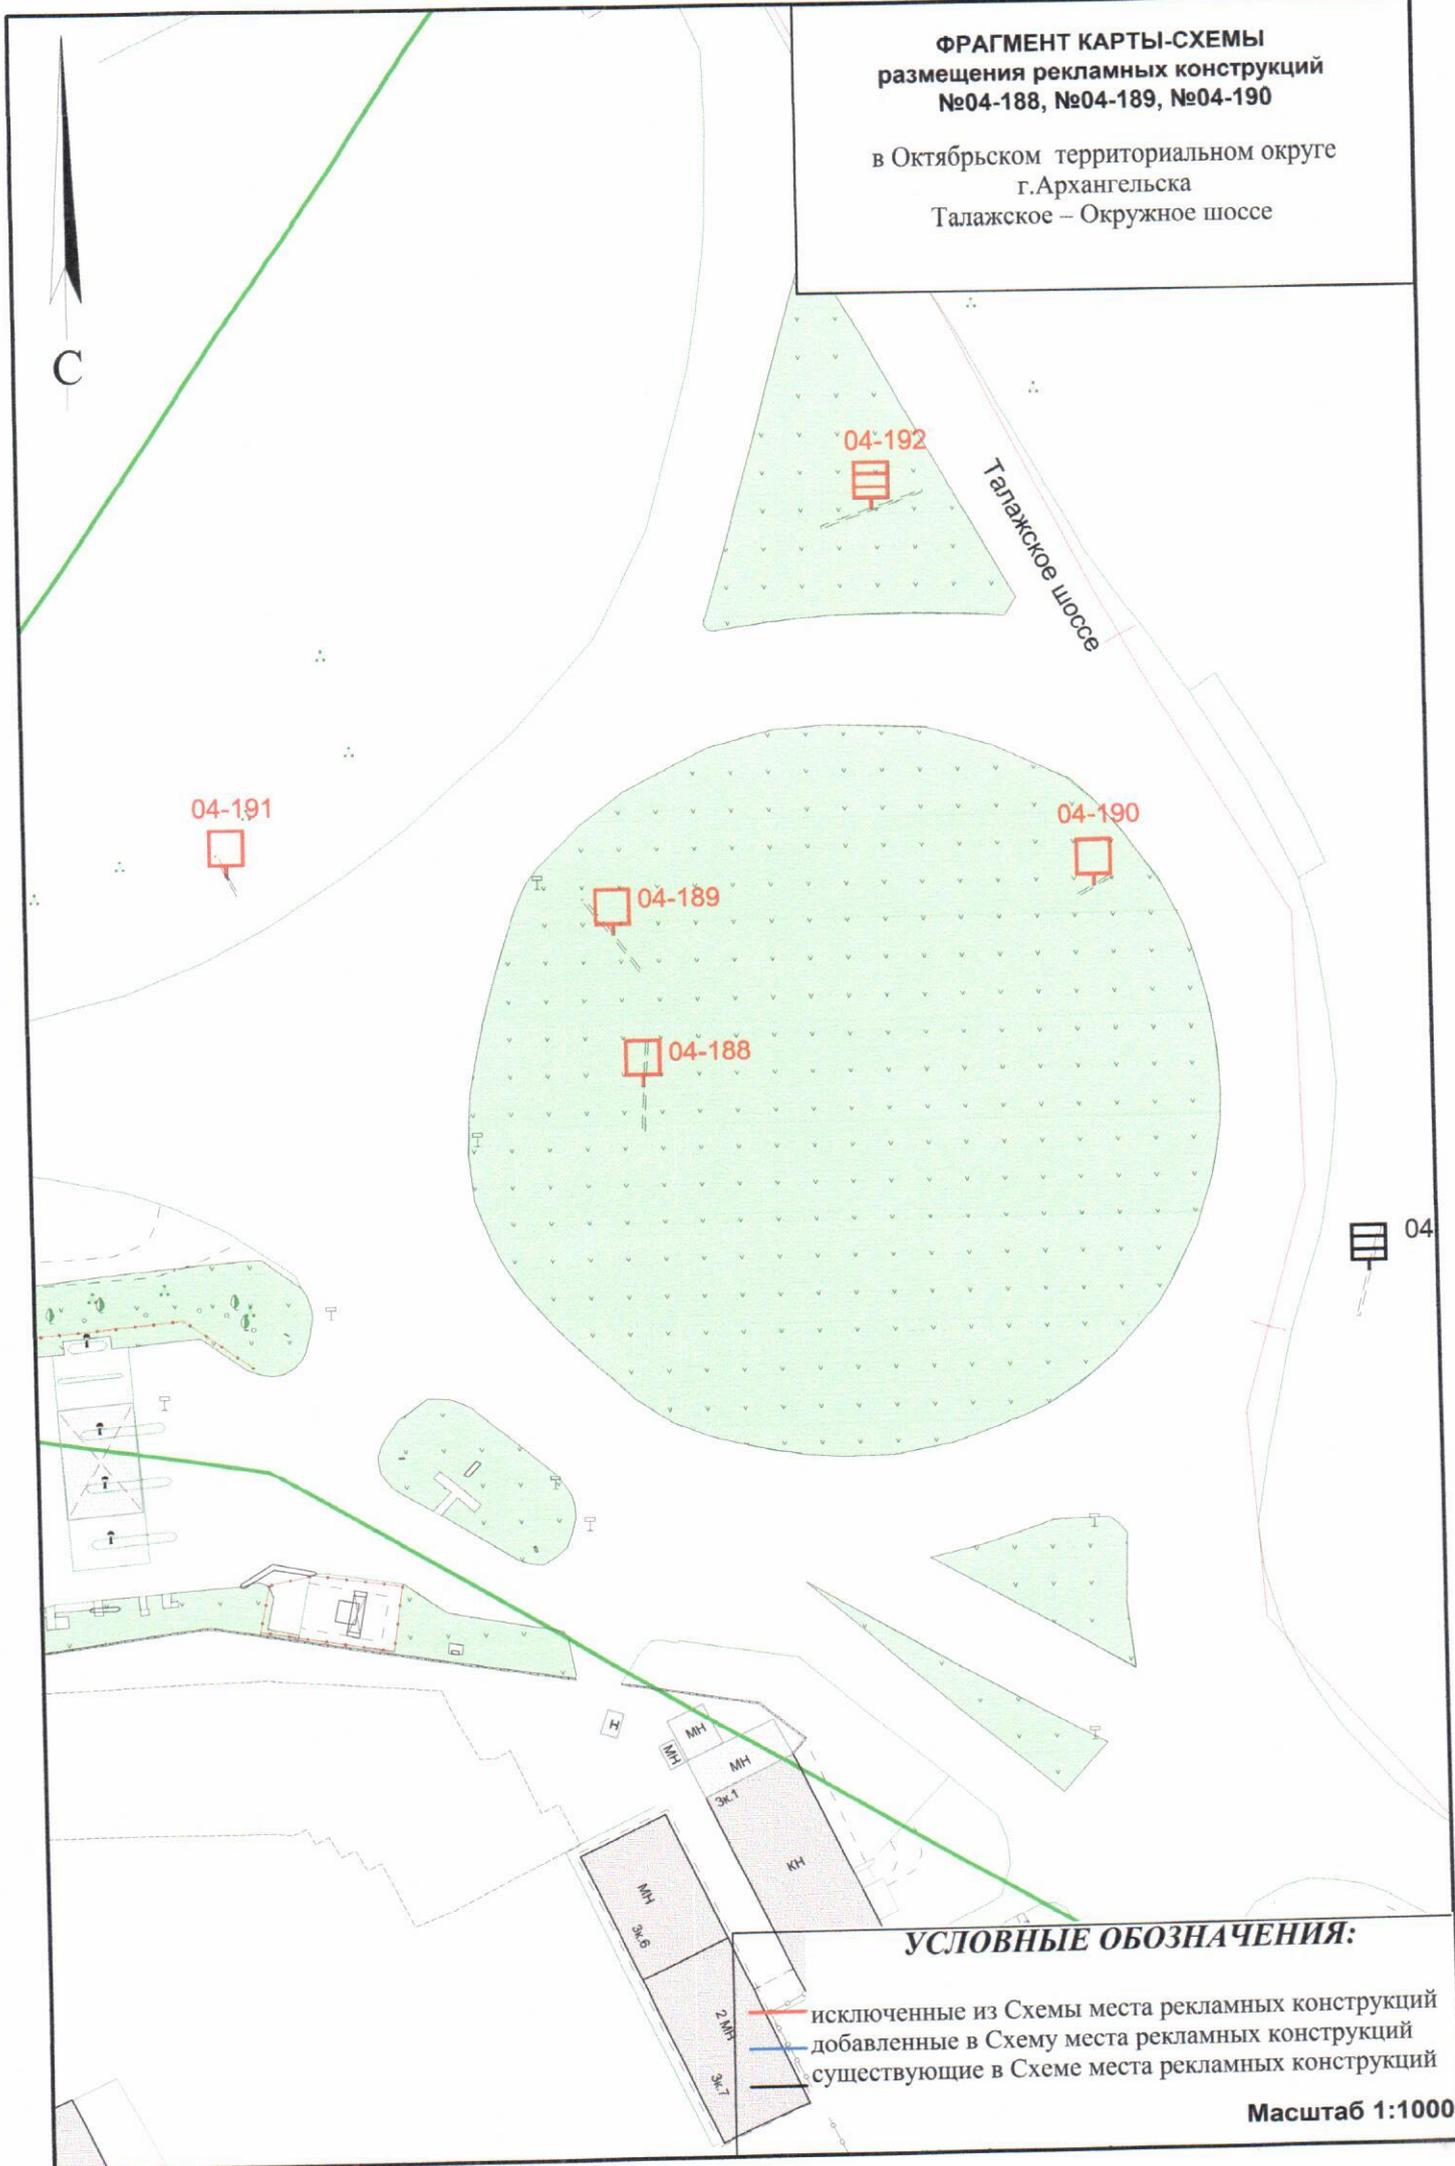

**ФРАГМЕНТ КАРТЫ-СХЕМЫ
размещения рекламной конструкции №04-193**

в Октябрьском территориальном округе
г.Архангельска
Талажское – Окружное шоссе

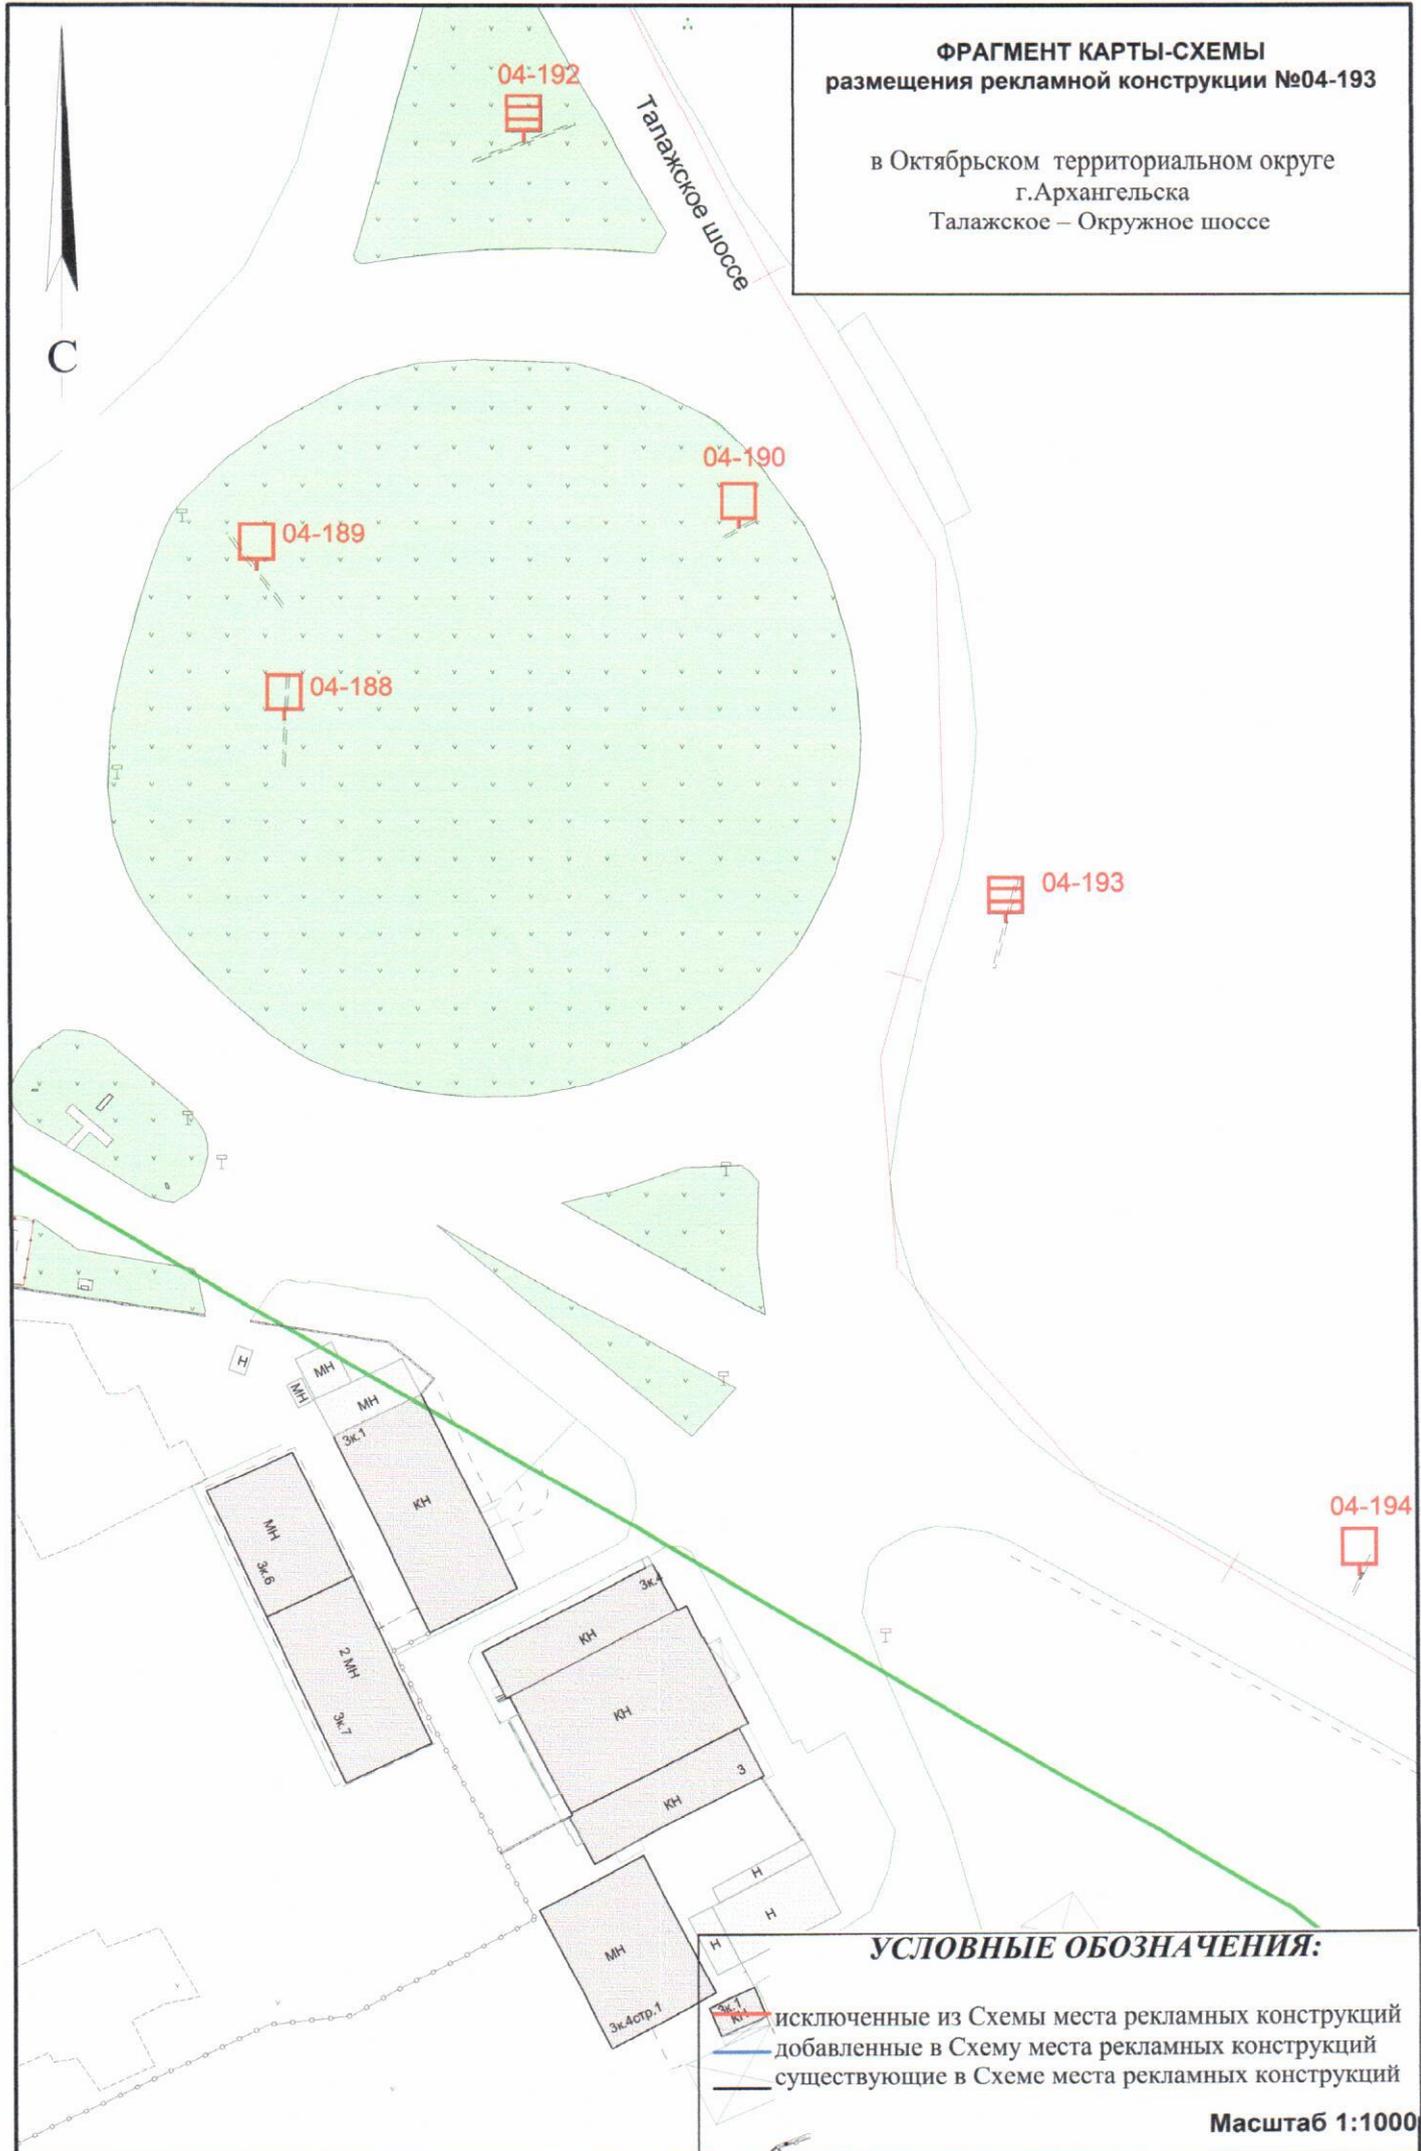


УСЛОВНЫЕ ОБОЗНАЧЕНИЯ:

-  исключенные из Схемы места рекламных конструкций
-  добавленные в Схему места рекламных конструкций
-  существующие в Схеме места рекламных конструкций

Масштаб 1:1000

**ФРАГМЕНТ КАРТЫ-СХЕМЫ
размещения рекламной конструкции №04-195**

в Октябрьском территориальном округе
г.Архангельска
Окружное шоссе, д.5

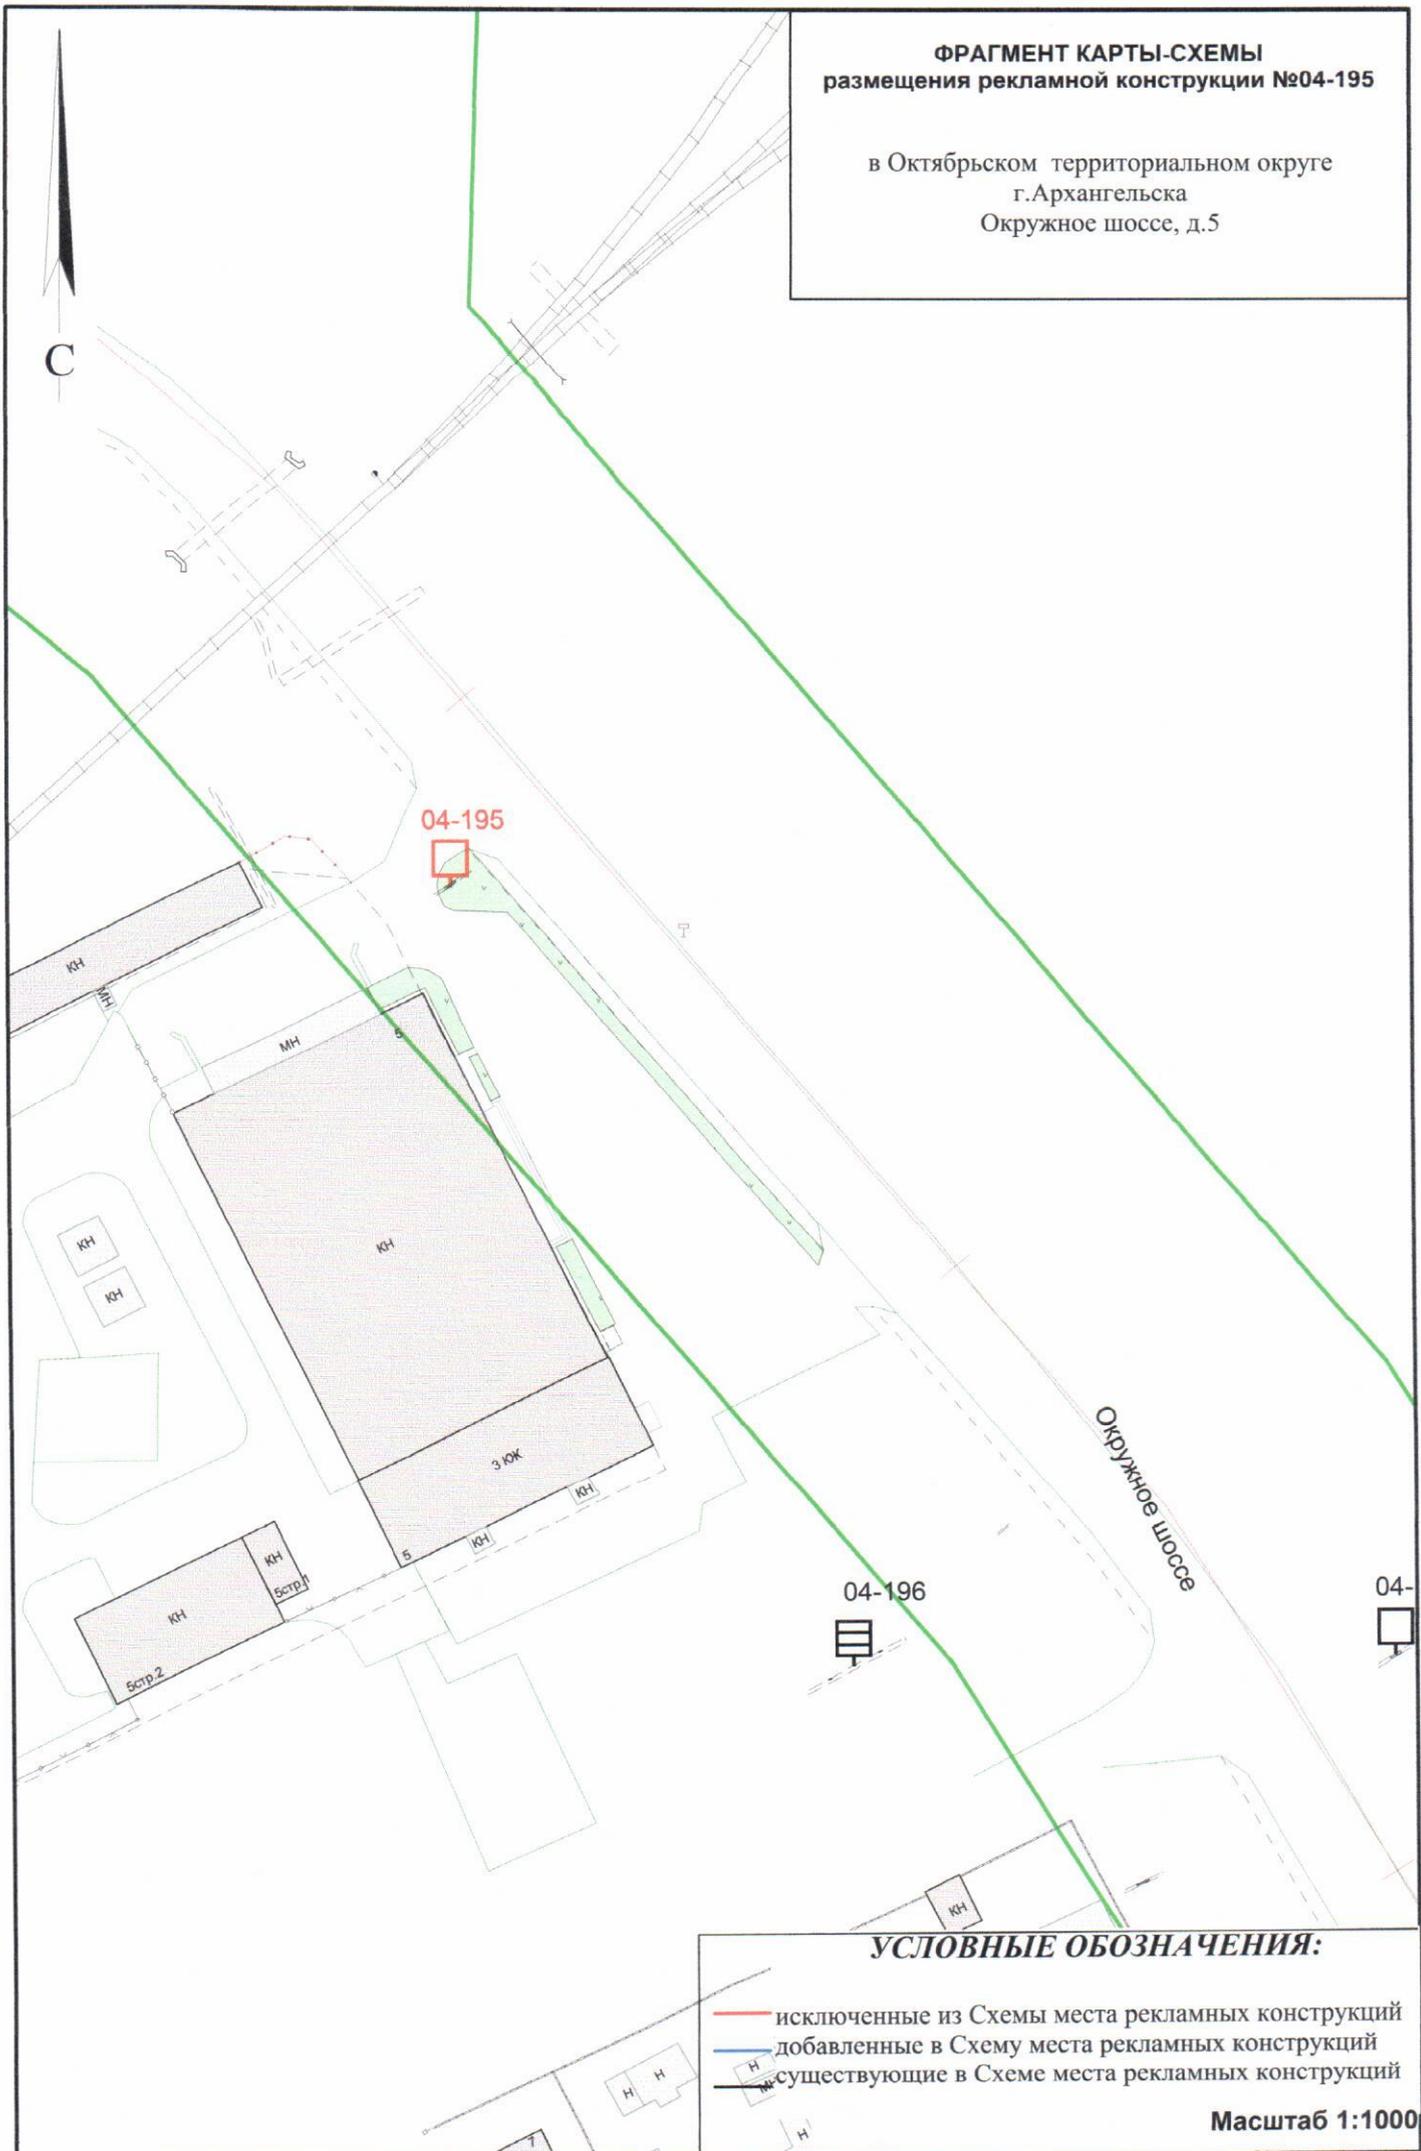


УСЛОВНЫЕ ОБОЗНАЧЕНИЯ:

- исключенные из Схемы места рекламных конструкций
- добавленные в Схему места рекламных конструкций
- существующие в Схеме места рекламных конструкций

Масштаб 1:1000


**ФРАГМЕНТ КАРТЫ-СХЕМЫ
размещения рекламной конструкции №05-38**

в Ломоносовском территориальном округе
г. Архангельска
ул. Воскресенская, д. 14

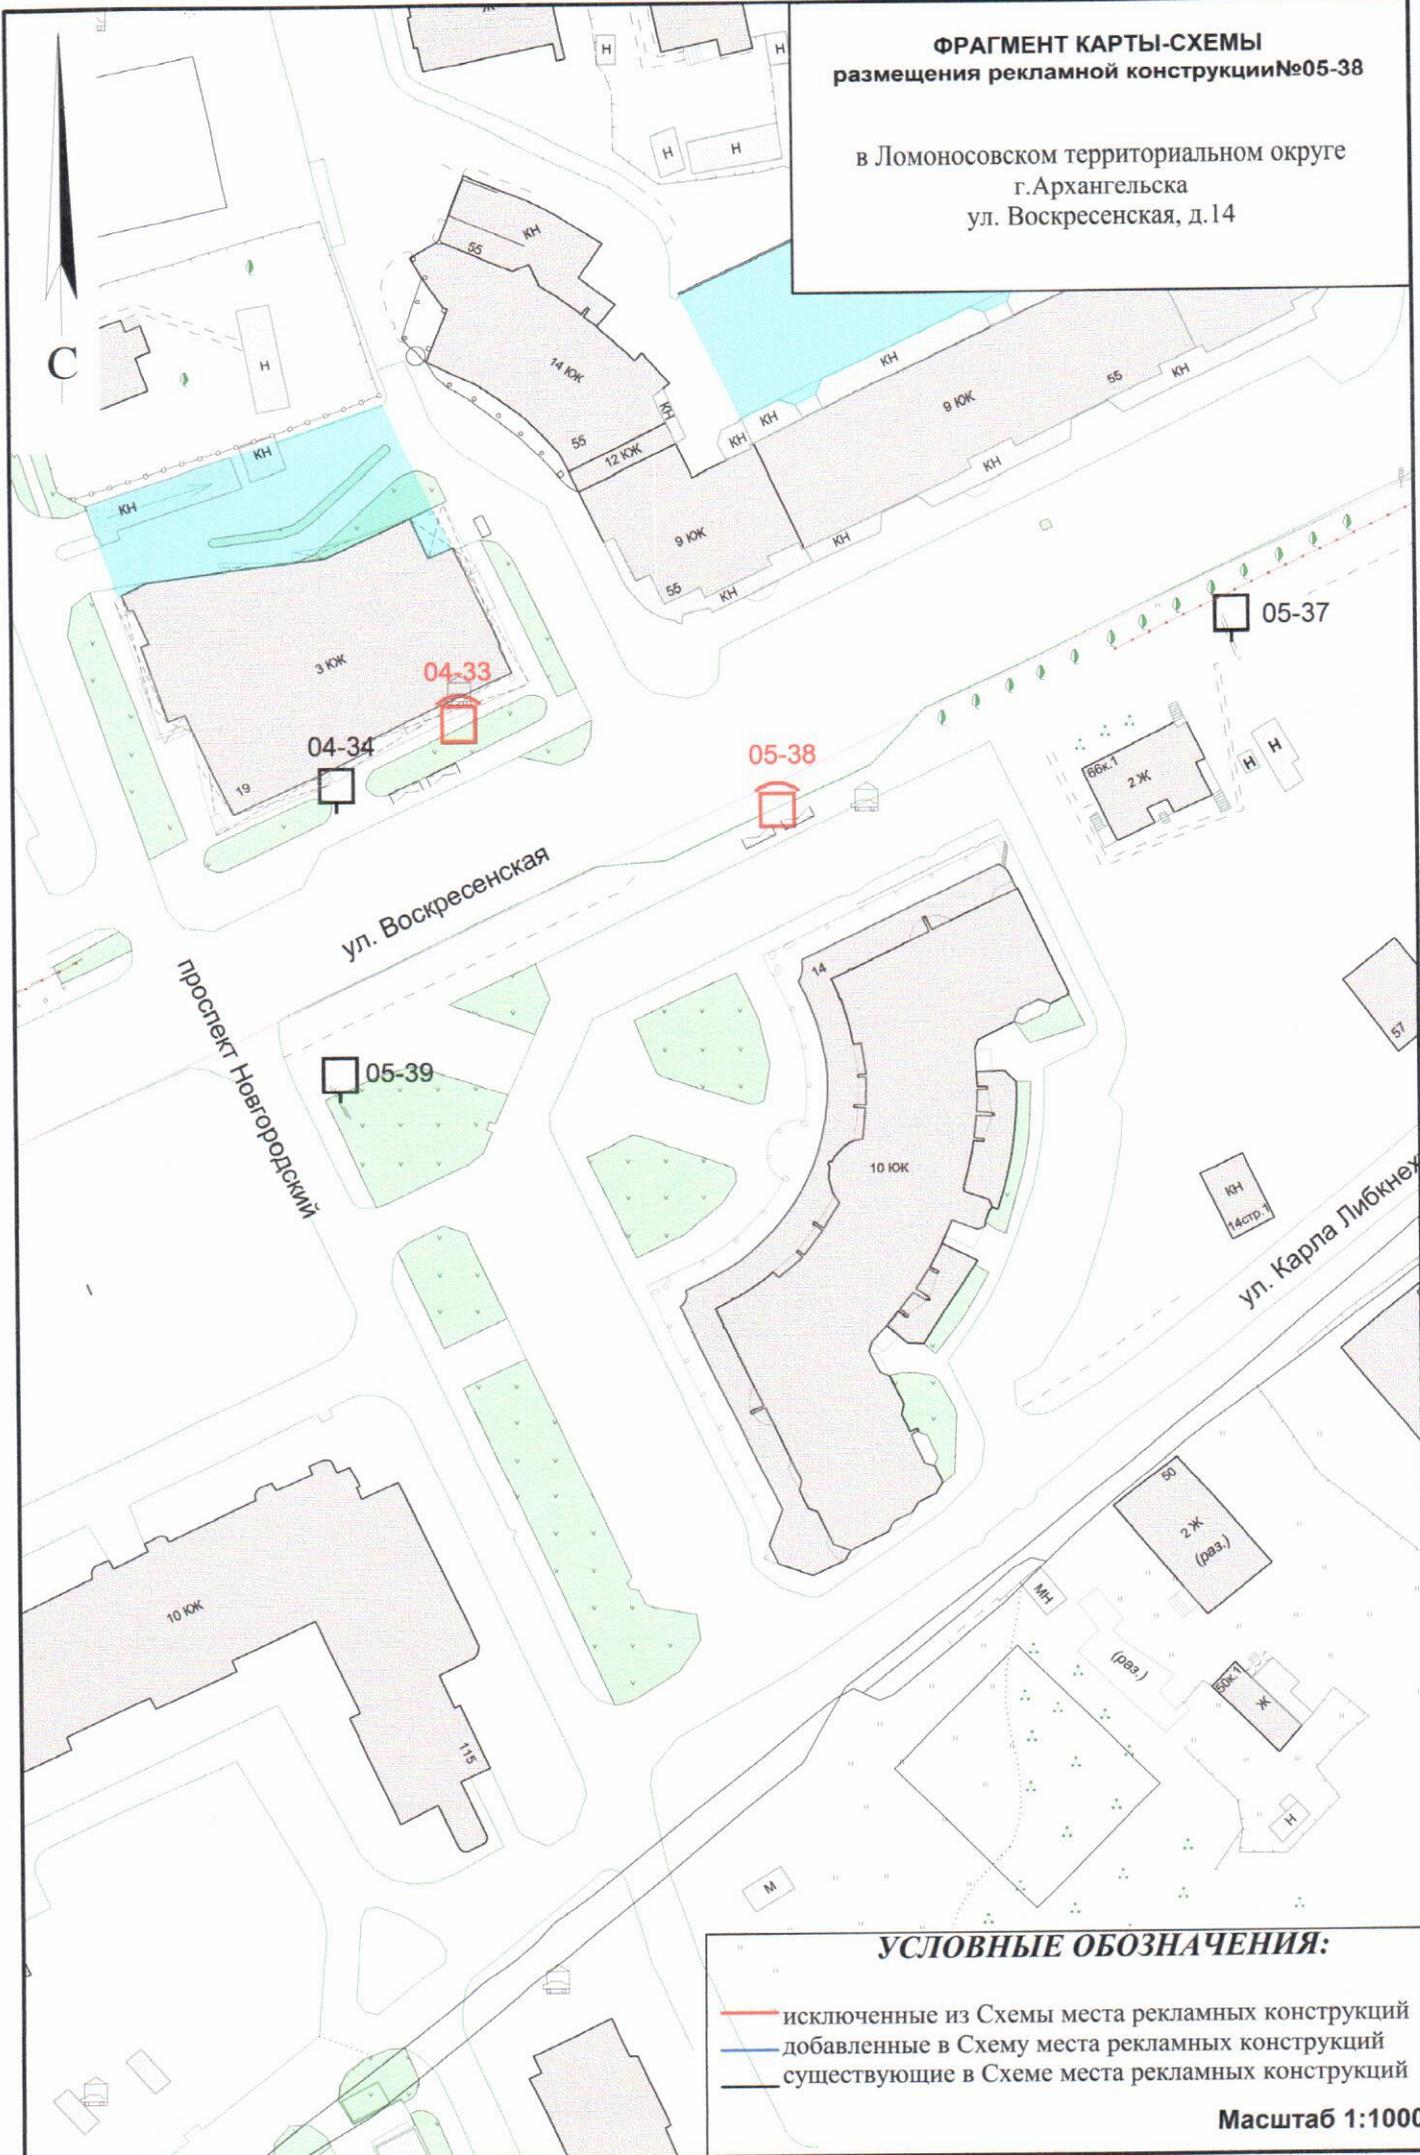

**ФРАГМЕНТ КАРТЫ-СХЕМЫ
размещения рекламной конструкции №05-43**

в Ломоносовском территориальном округе
г.Архангельска
ул. Воскресенская - пр. Ломоносова

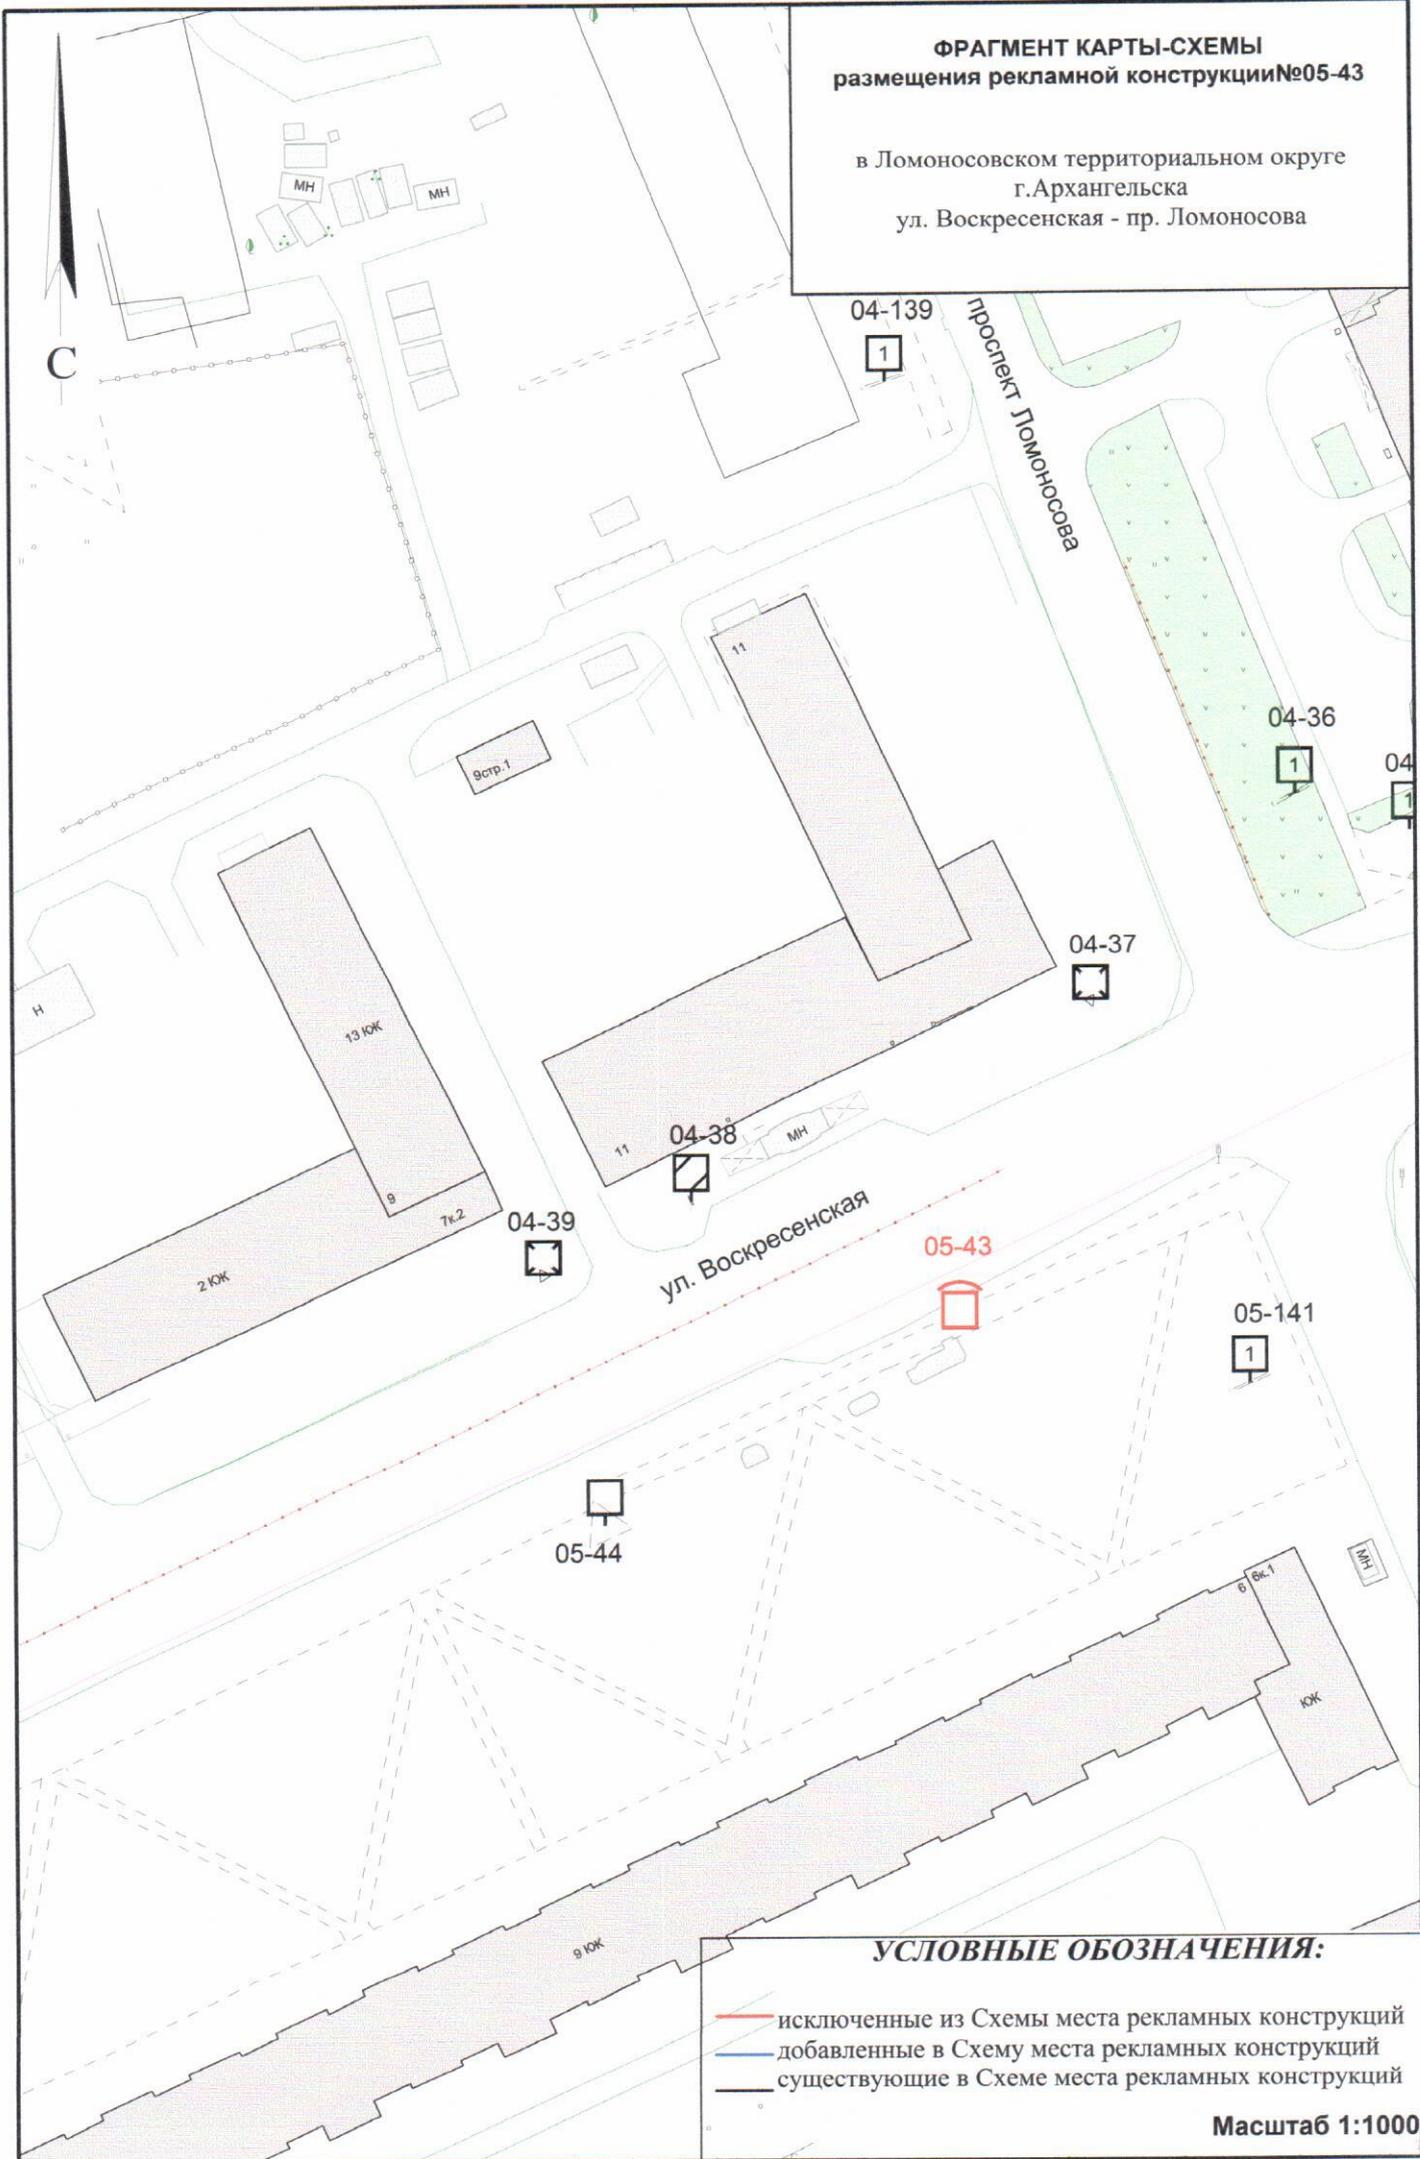


УСЛОВНЫЕ ОБОЗНАЧЕНИЯ:

- исключенные из Схемы места рекламных конструкций
- добавленные в Схему места рекламных конструкций
- существующие в Схеме места рекламных конструкций

Масштаб 1:1000


**ФРАГМЕНТ КАРТЫ-СХЕМЫ
размещения рекламной конструкции №05-55**

в Ломоносовском территориальном округе
г. Архангельска
пр. Троицкий - ул. К. Либкнехта

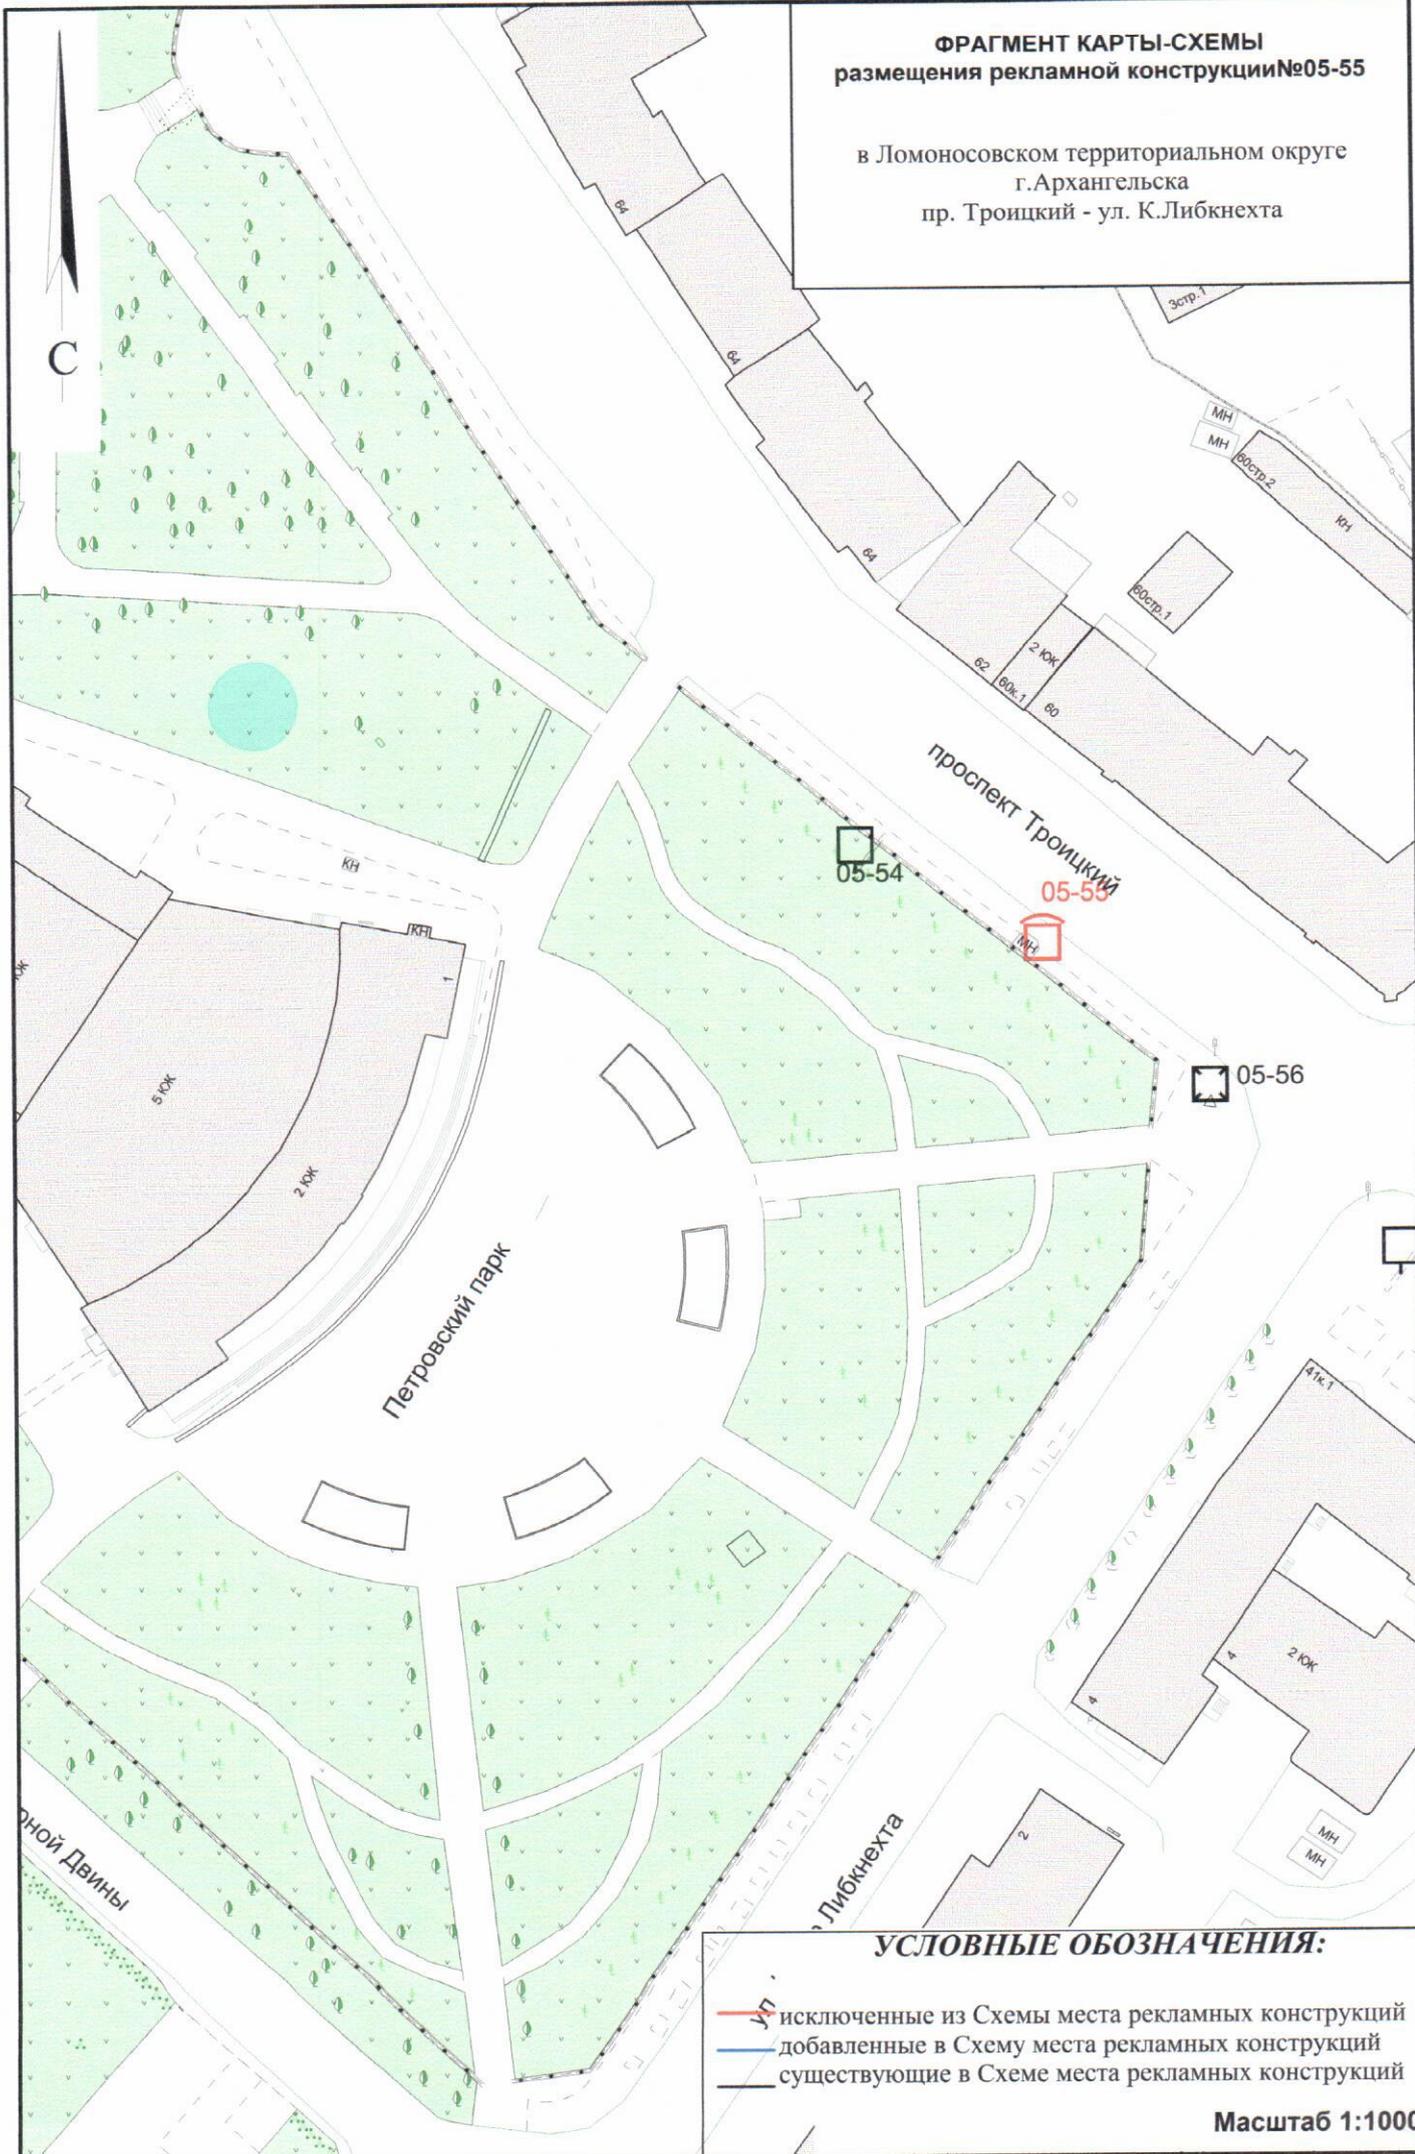

**ФРАГМЕНТ КАРТЫ-СХЕМЫ
размещения рекламной конструкции №05-68**

в Ломоносовском территориальном округе
г.Архангельска
пр. Троицкий - ул.Поморская

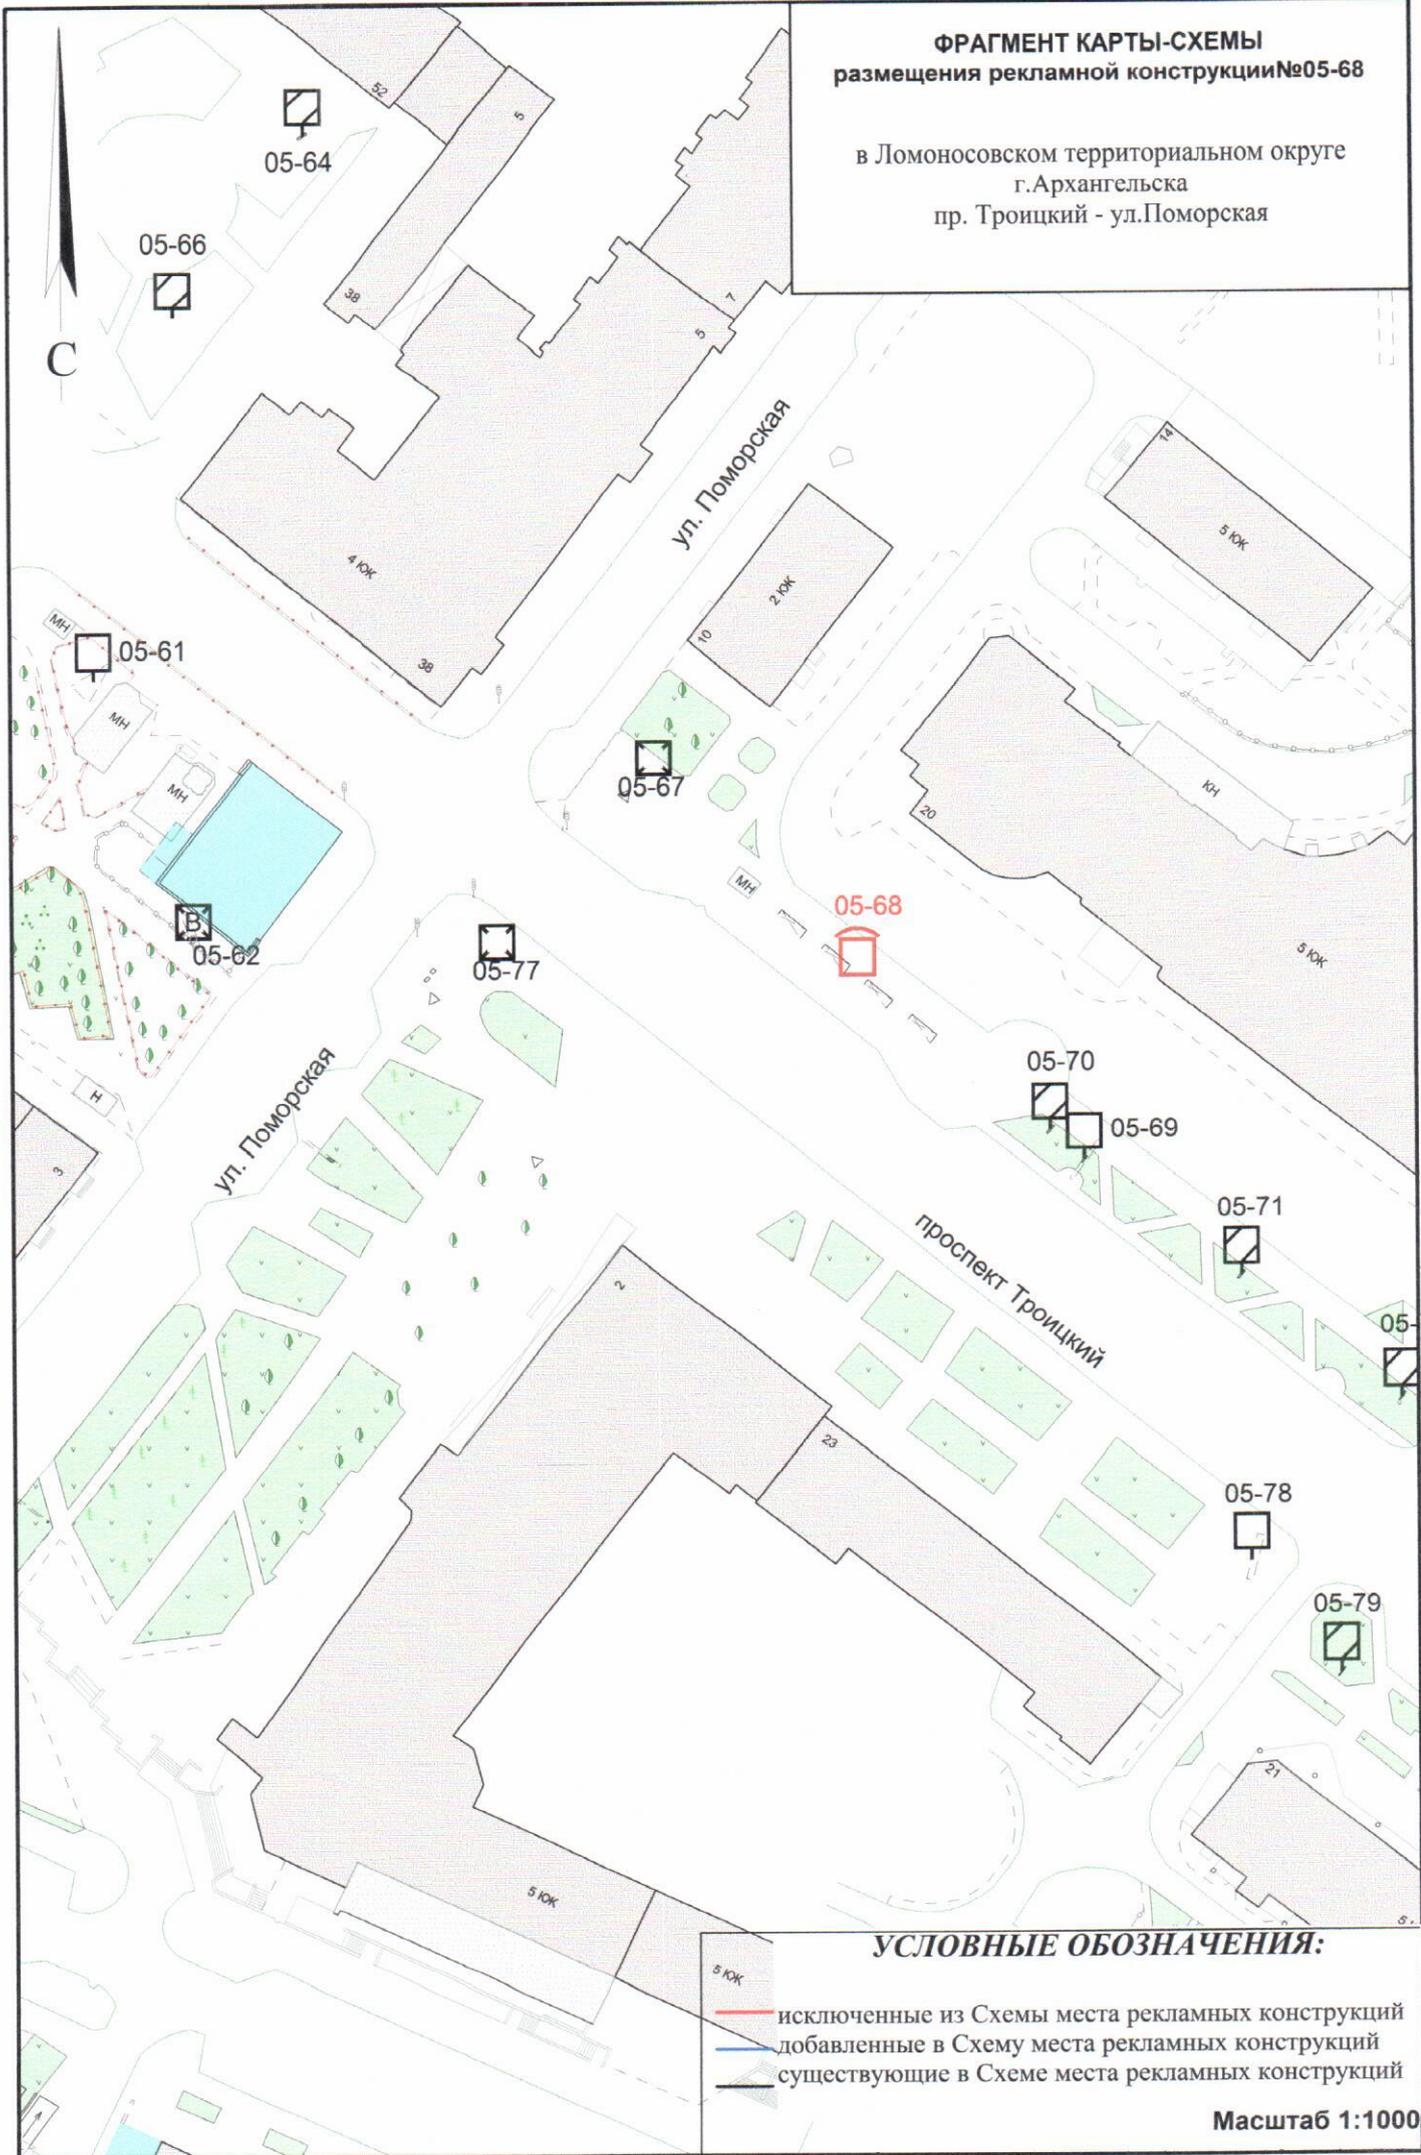


УСЛОВНЫЕ ОБОЗНАЧЕНИЯ:

- 5 ЮК
- исключенные из Схемы места рекламных конструкций
- добавленные в Схему места рекламных конструкций
- существующие в Схеме места рекламных конструкций

Масштаб 1:1000

**ФРАГМЕНТ КАРТЫ-СХЕМЫ
размещения рекламной конструкции №05-104**

в Ломоносовском территориальном округе
г. Архангельска
наб. Северной Двины, у АГТУ

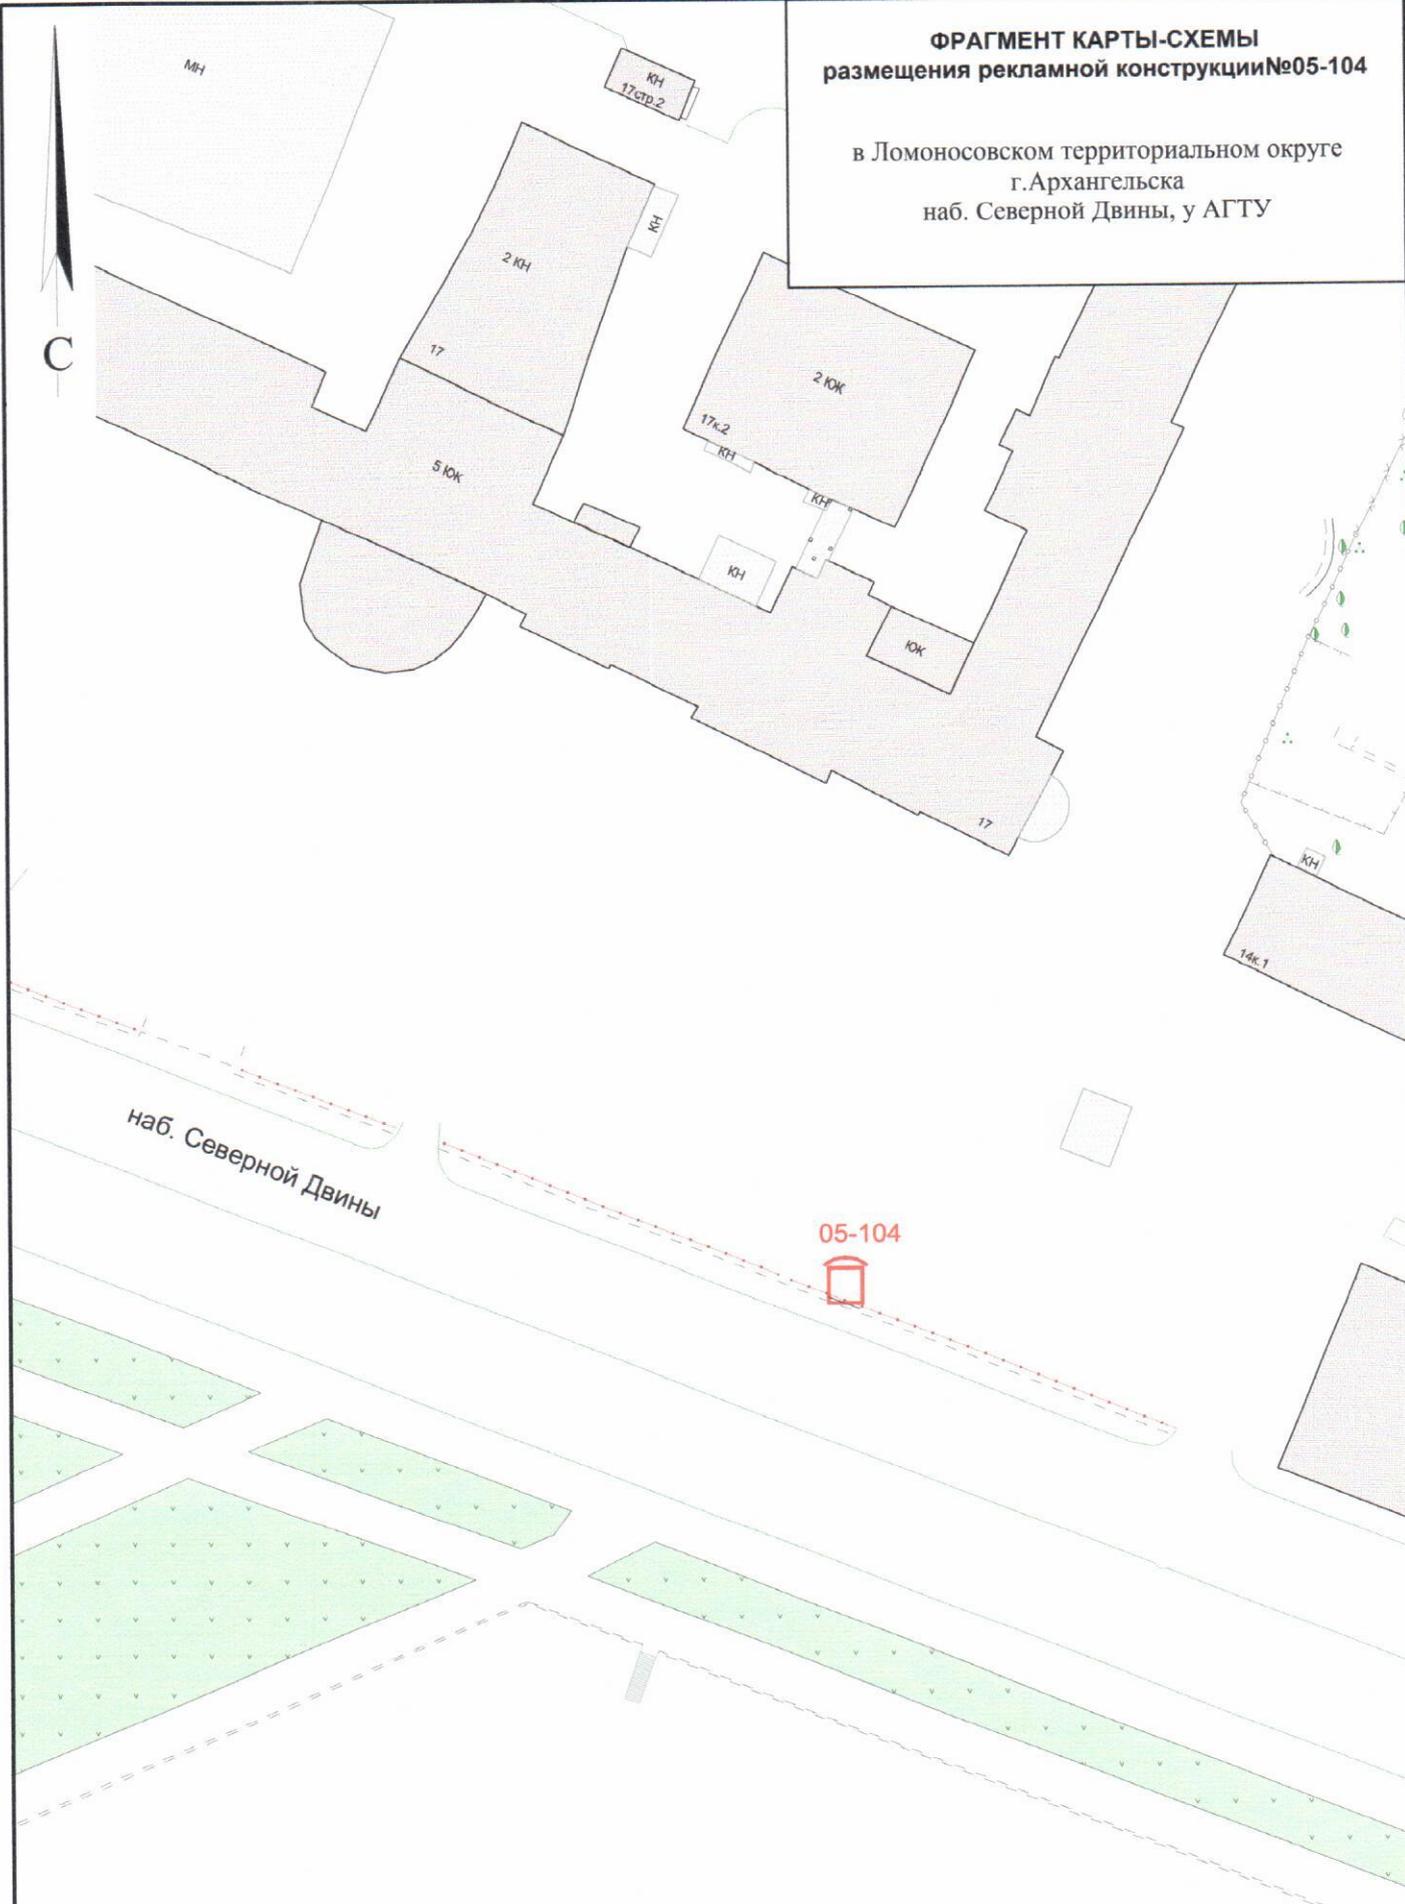


УСЛОВНЫЕ ОБОЗНАЧЕНИЯ:

-  исключенные из Схемы места рекламных конструкций
-  добавленные в Схему места рекламных конструкций
-  существующие в Схеме места рекламных конструкций

Масштаб 1:1000

**ФРАГМЕНТ КАРТЫ-СХЕМЫ
размещения рекламной конструкции №05-107**

в Ломоносовском территориальном округе
г.Архангельска
ул. Тимме - ул. Воскресенская

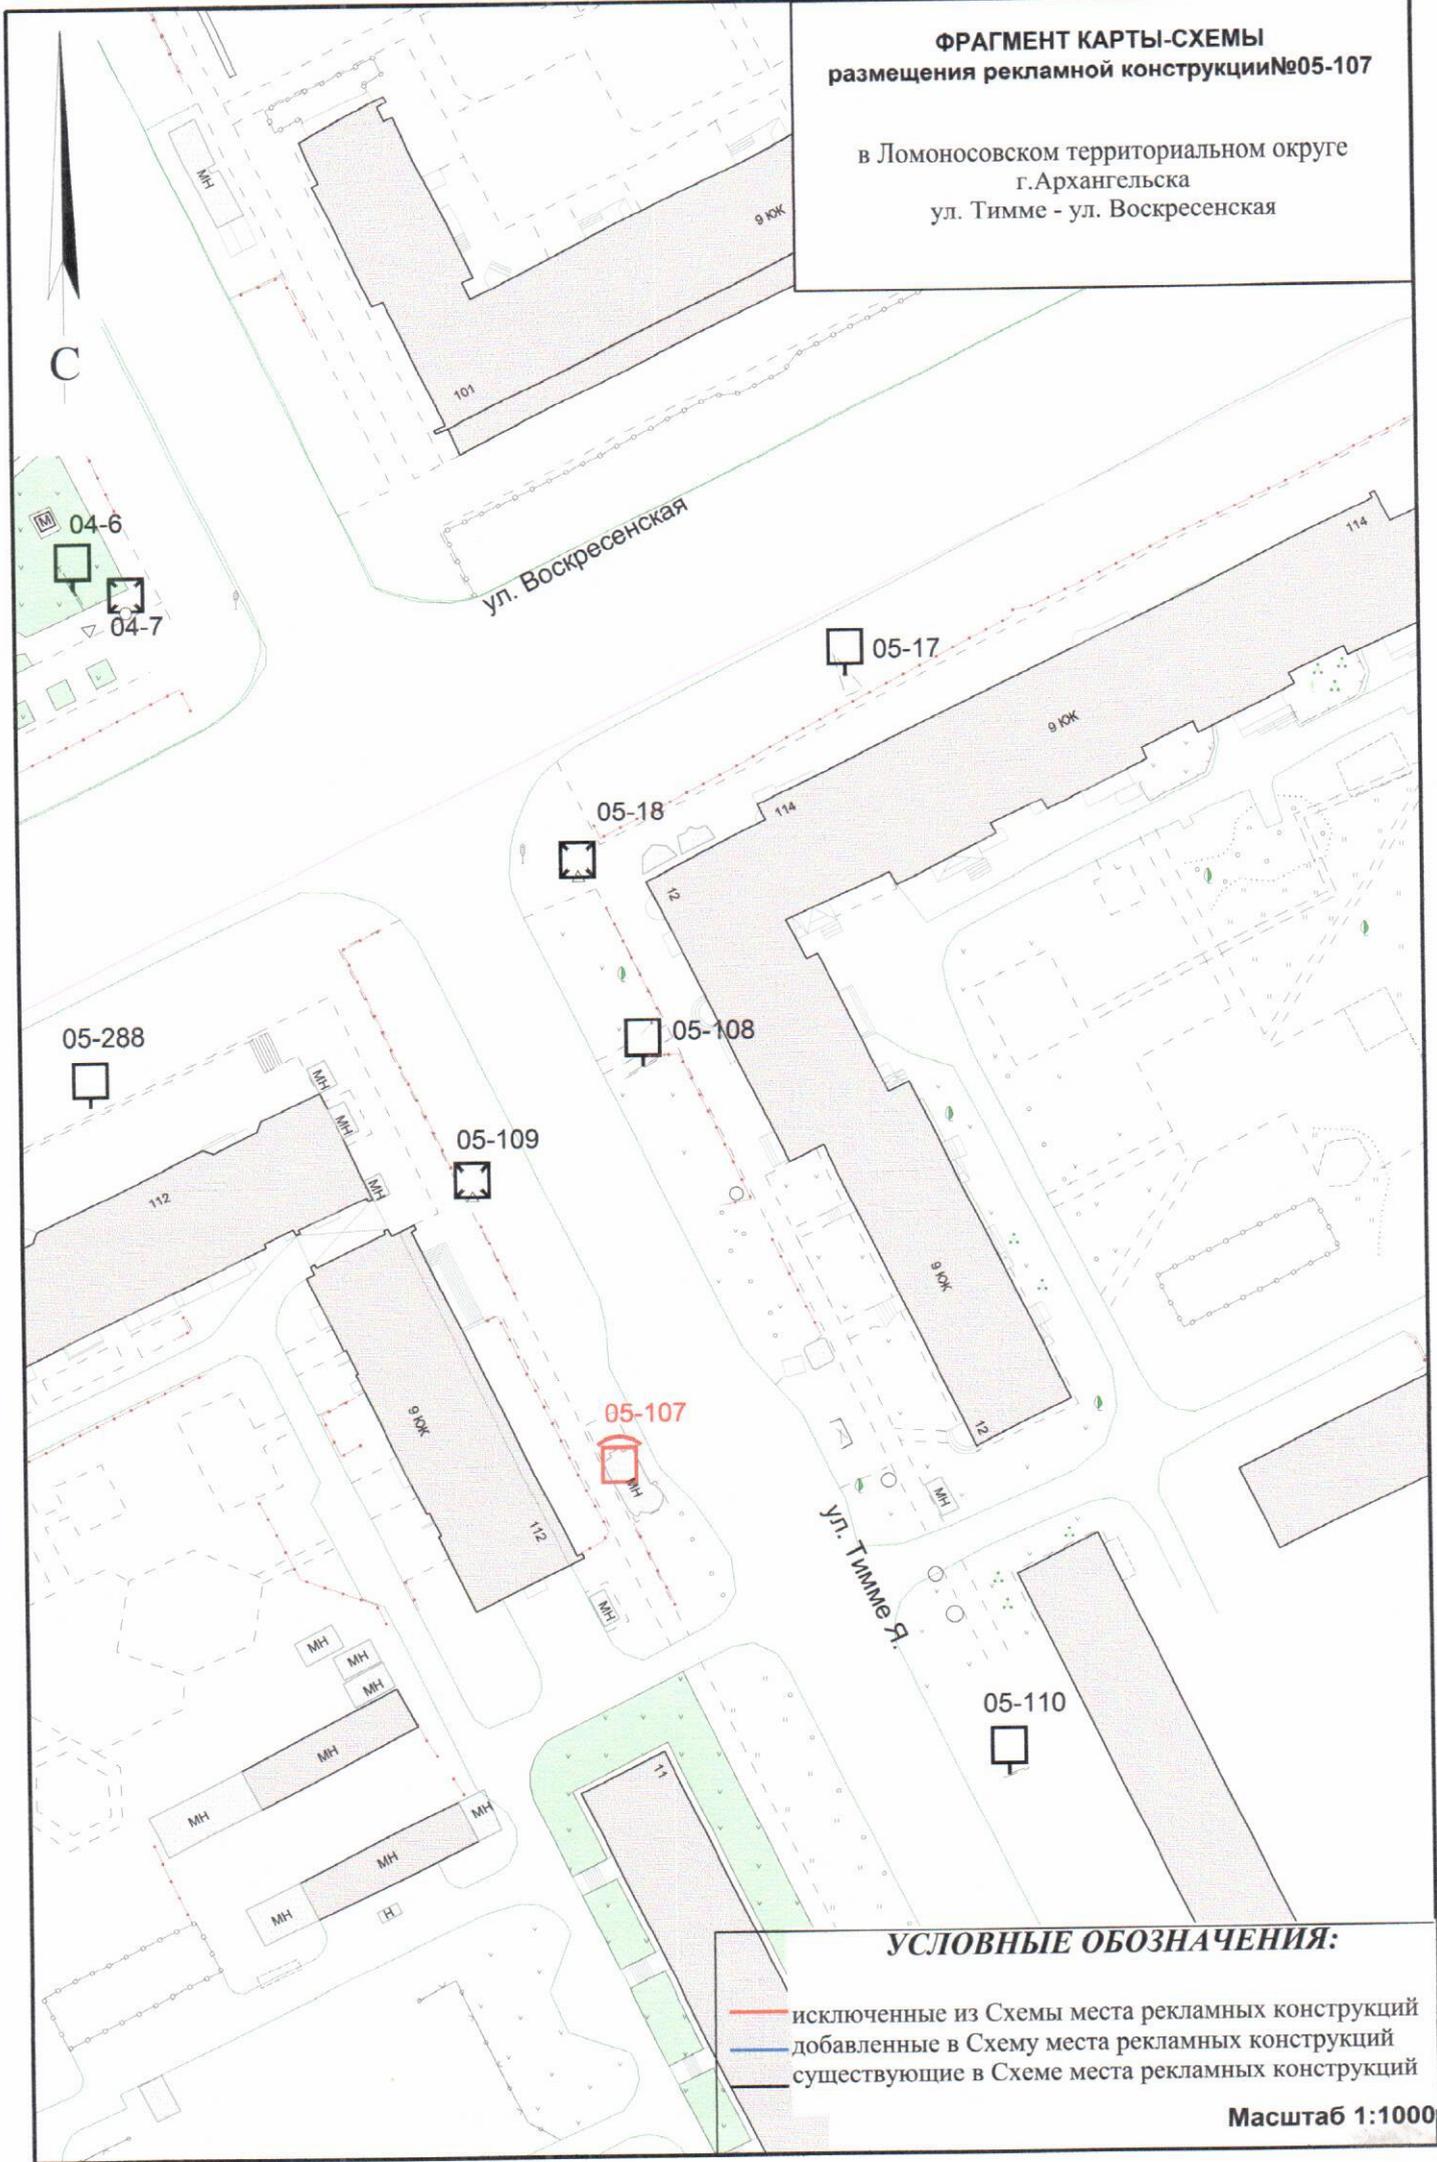

УСЛОВНЫЕ ОБОЗНАЧЕНИЯ:

- исключенные из Схемы места рекламных конструкций
- добавленные в Схему места рекламных конструкций
- существующие в Схеме места рекламных конструкций

Масштаб 1:1000

**ФРАГМЕНТ КАРТЫ-СХЕМЫ
размещения рекламной конструкции №04-197**

в Октябрьском территориальном округе
г.Архангельска
Окружное шоссе, напротив д.5



УСЛОВНЫЕ ОБОЗНАЧЕНИЯ:

- исключенные из Схемы места рекламных конструкций
- добавленные в Схему места рекламных конструкций
- существующие в Схеме места рекламных конструкций

Масштаб 1:1000

**ФРАГМЕНТ КАРТЫ-СХЕМЫ
размещения рекламной конструкции №04-200**

в Октябрьском территориальном округе
г.Архангельска
Окружное шоссе, напротив д.9, стр.6




УСЛОВНЫЕ ОБОЗНАЧЕНИЯ:

- исключенные из Схемы места рекламных конструкций
- добавленные в Схему места рекламных конструкций
- существующие в Схеме места рекламных конструкций

Масштаб 1:1000

**ФРАГМЕНТ КАРТЫ-СХЕМЫ
размещения рекламной конструкции №04-201**

в Октябрьском территориальном округе
г.Архангельска
Окружное шоссе, напротив д.11

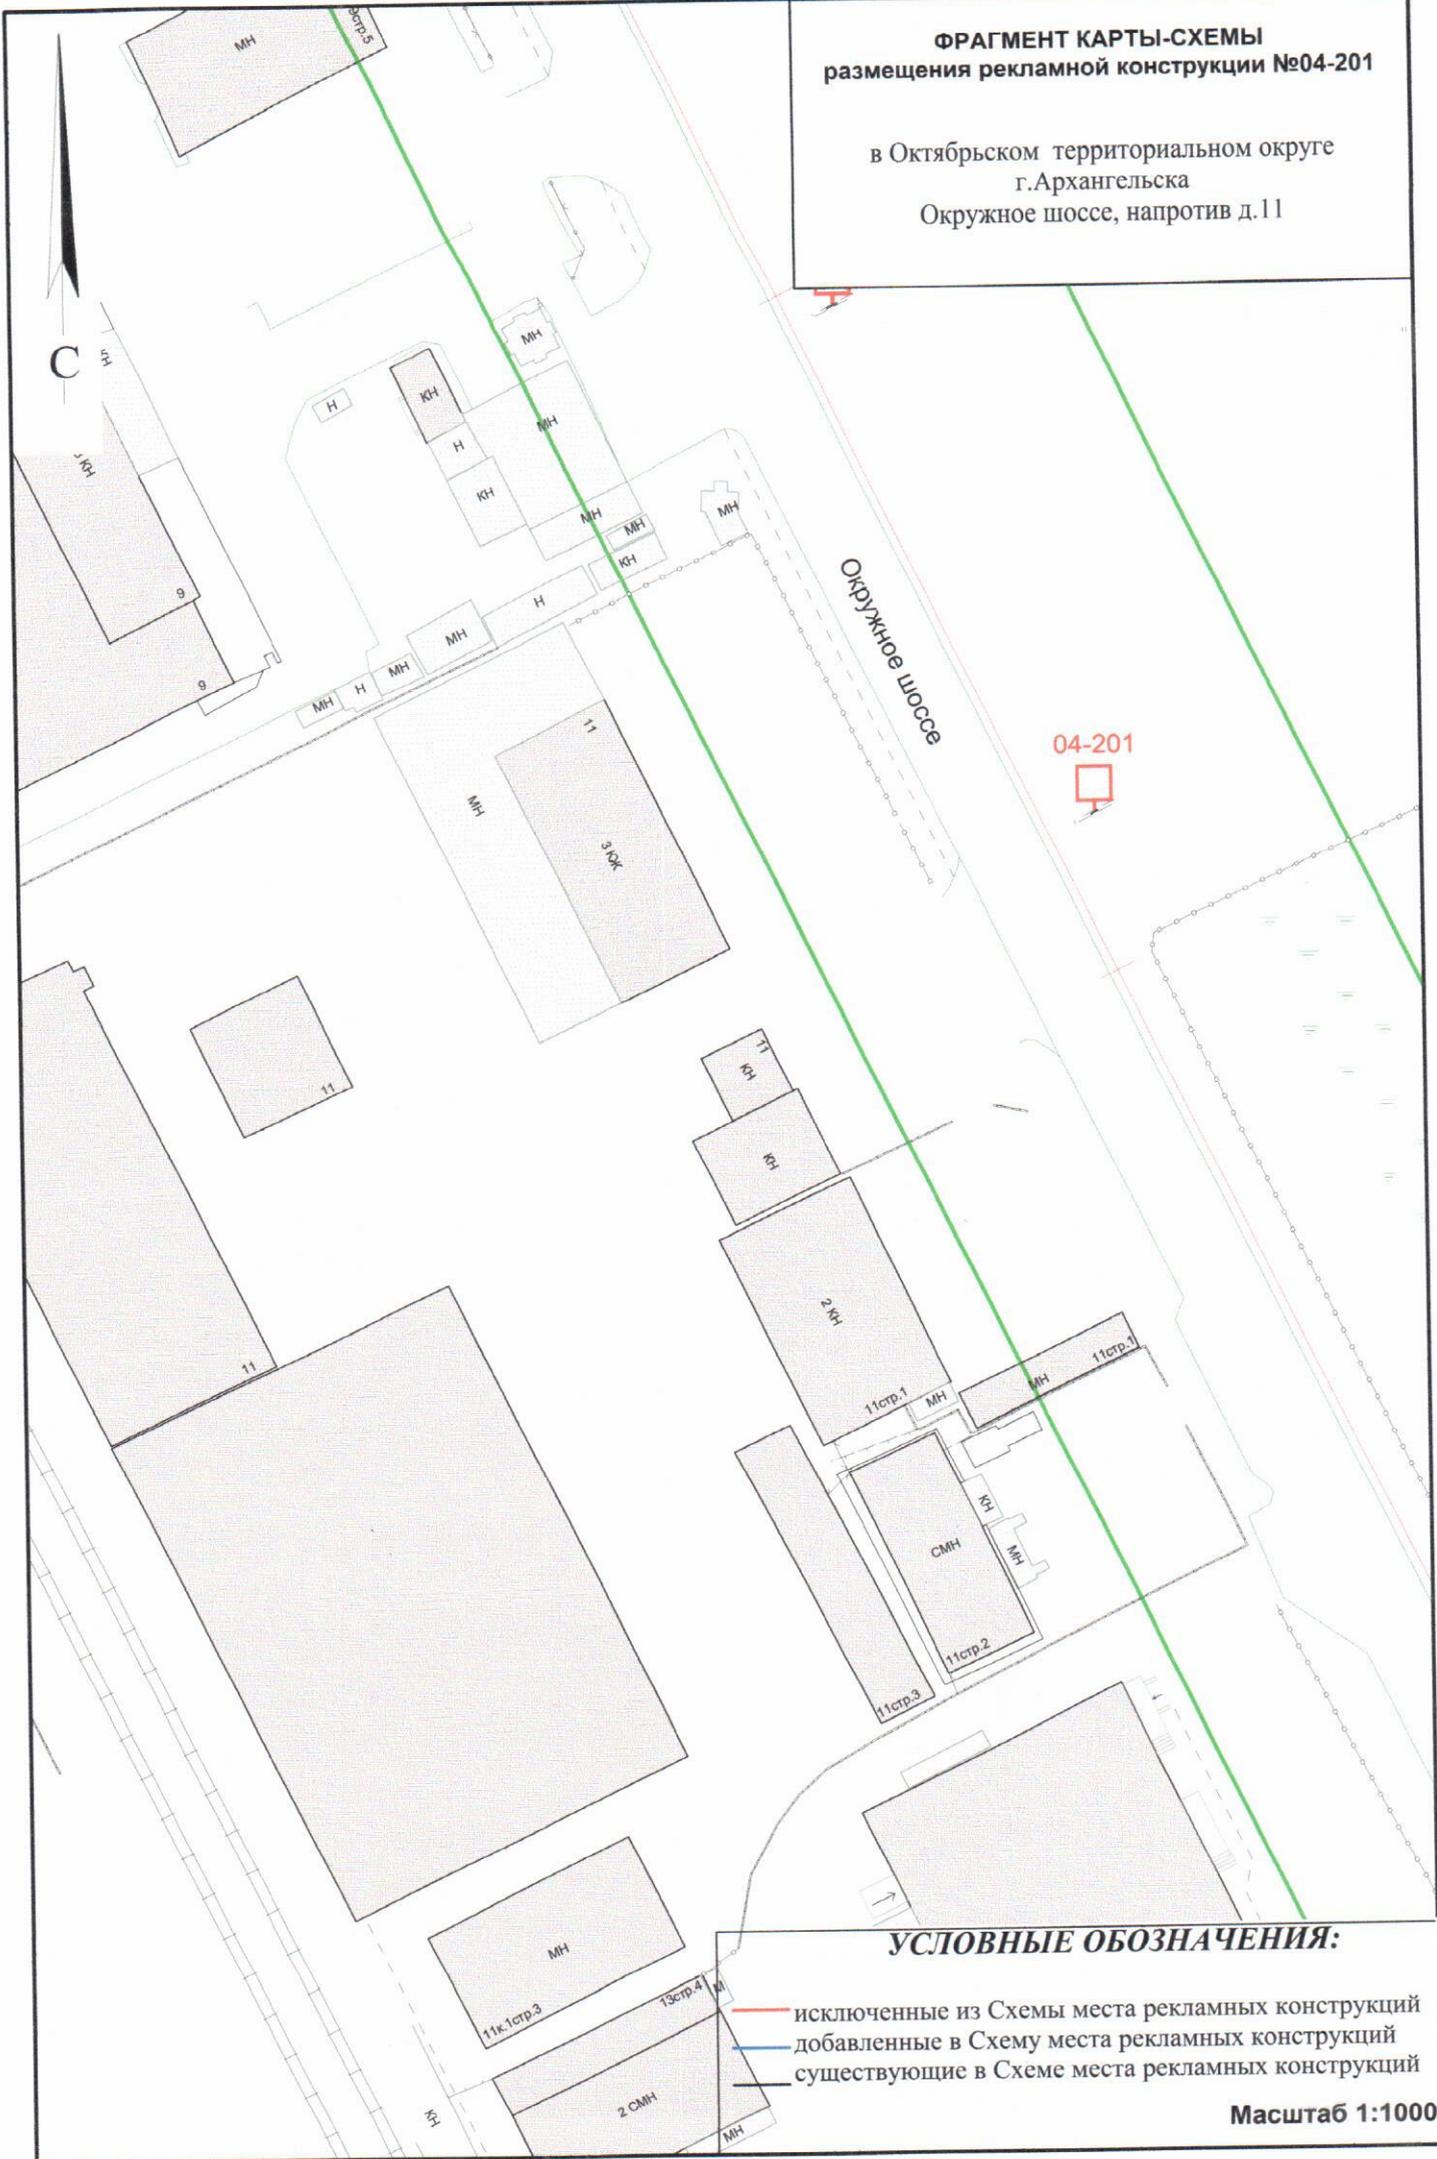


УСЛОВНЫЕ ОБОЗНАЧЕНИЯ:

- исключенные из Схемы места рекламных конструкций
- добавленные в Схему места рекламных конструкций
- существующие в Схеме места рекламных конструкций

Масштаб 1:1000

**ФРАГМЕНТ КАРТЫ-СХЕМЫ
размещения рекламной конструкции №04-223**

в Октябрьском территориальном округе
г.Архангельска
Окружное шоссе,13 у автостоянки

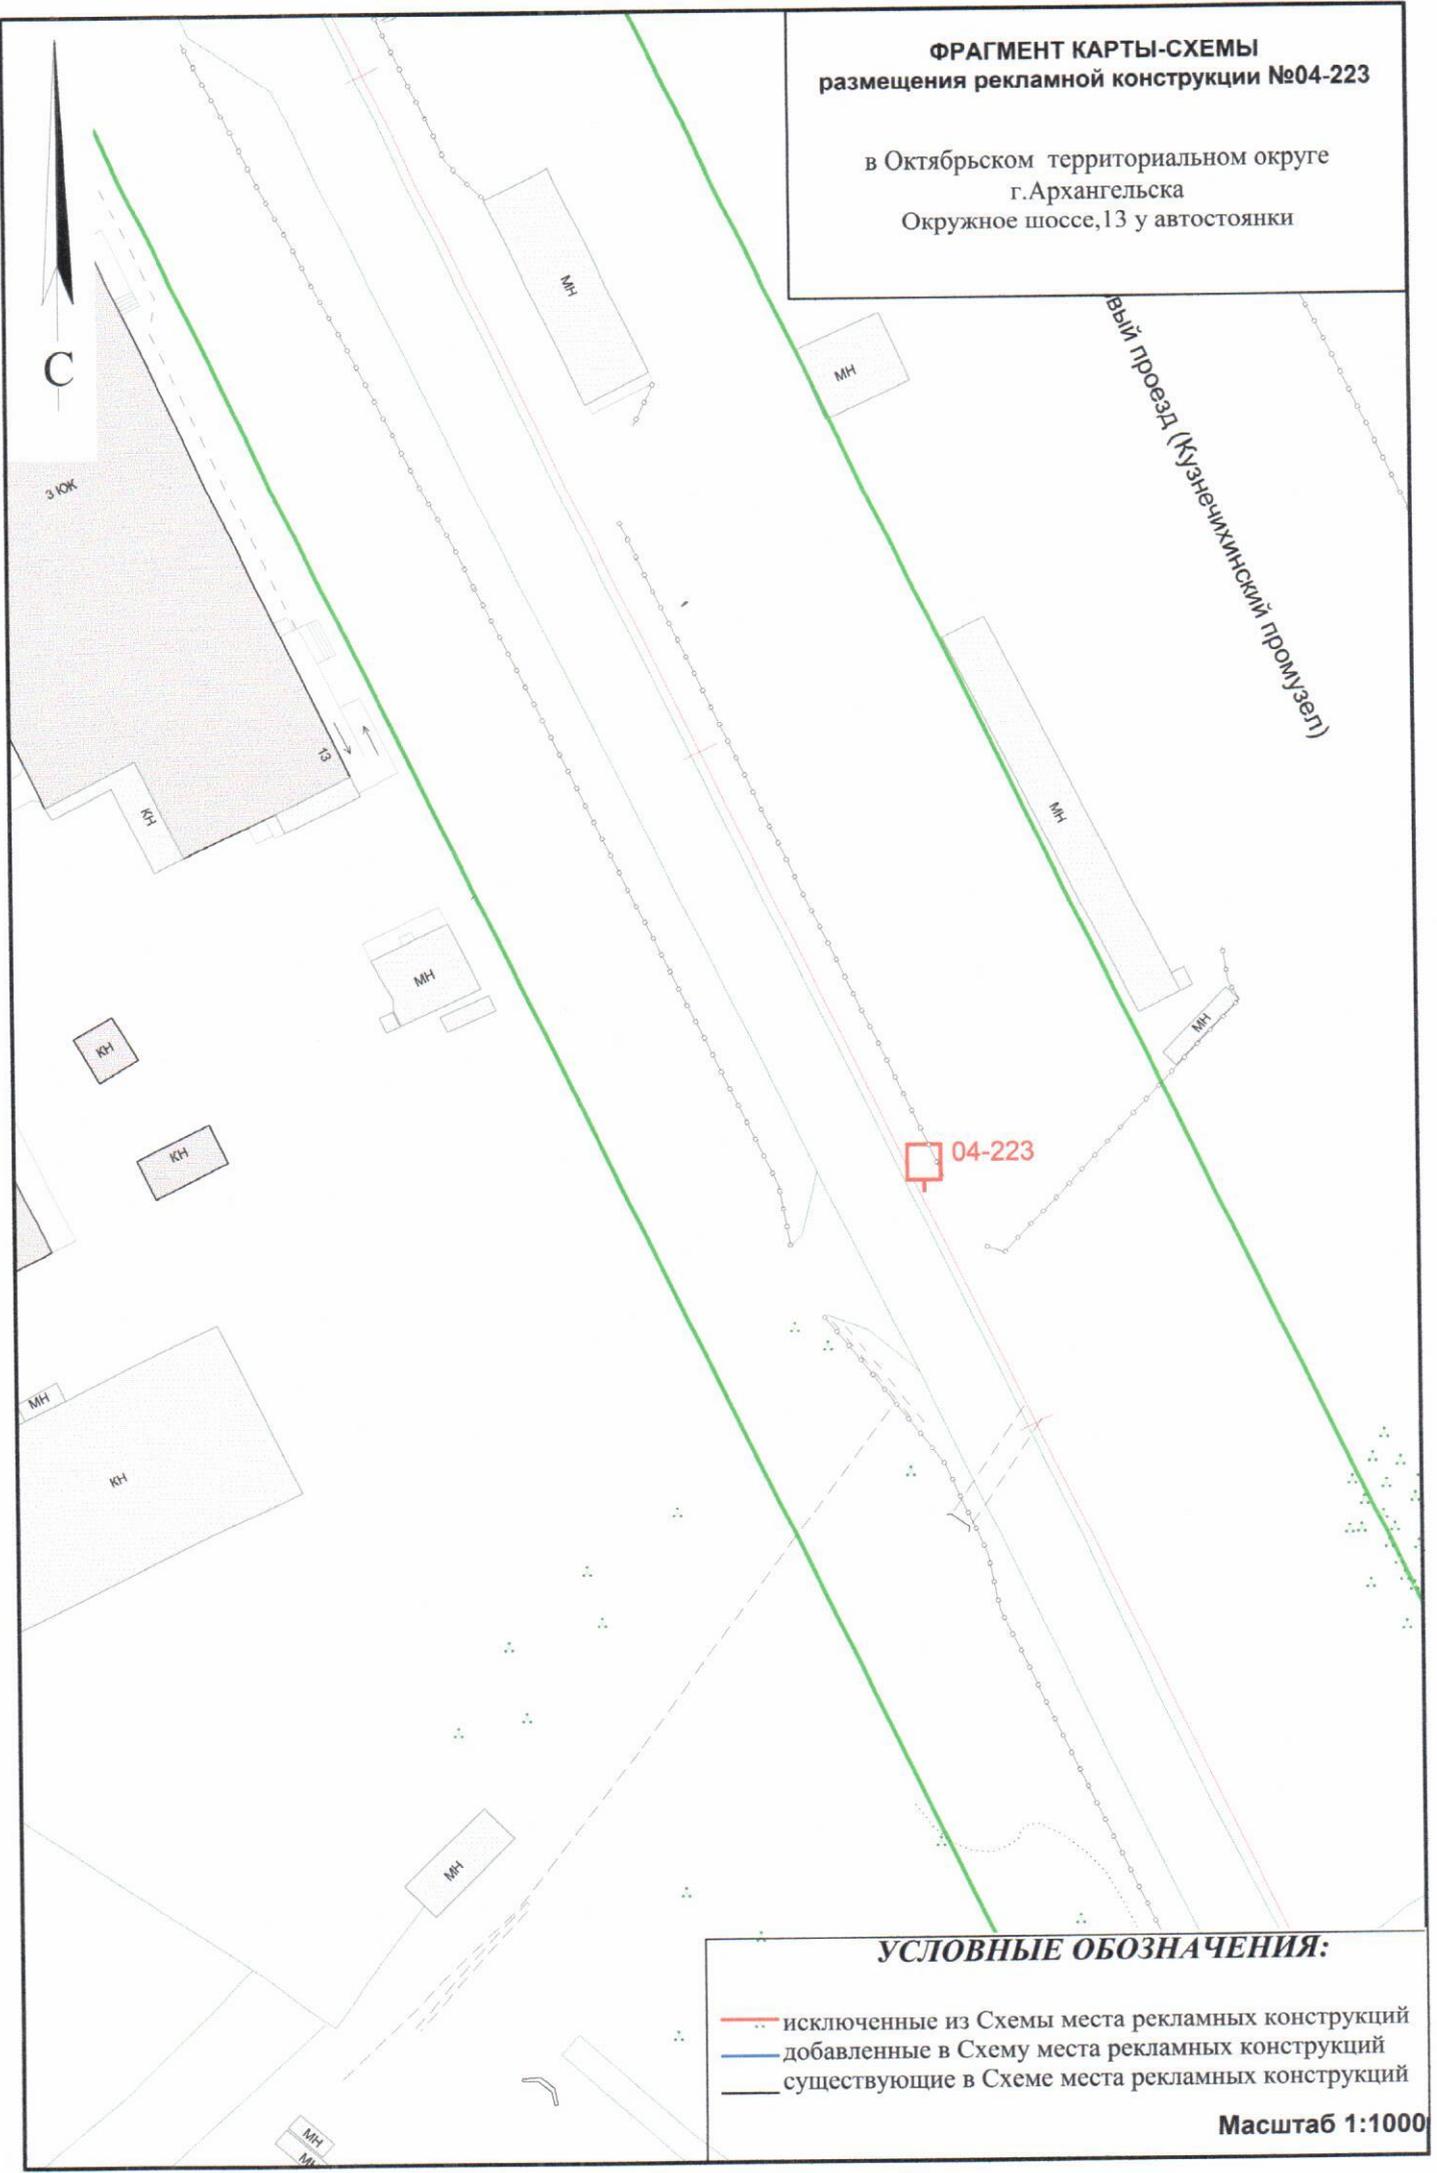

УСЛОВНЫЕ ОБОЗНАЧЕНИЯ:

- исключенные из Схемы места рекламных конструкций
- добавленные в Схему места рекламных конструкций
- существующие в Схеме места рекламных конструкций

Масштаб 1:1000

ФРАГМЕНТ КАРТЫ-СХЕМЫ
размещения рекламной конструкции
№05-292, №05-293, №05-294, №05-295, №05-296,
№05-297, №05-298, №05-299, №05-300, №05-301,
№05-302

в территориальном округе Майская горка
 г.Архангельска
 пр-кт.Ленинградский, напротив д.38



Торговый комплекс "Леруа Мерлен"


УСЛОВНЫЕ ОБОЗНАЧЕНИЯ:

- исключенные из Схемы места рекламных конструкций
- добавленные в Схему места рекламных конструкций
- существующие в Схеме места рекламных конструкций

Масштаб 1:1000

**ФРАГМЕНТ КАРТЫ-СХЕМЫ
размещения рекламных конструкций №06-73**

в территориальном округе Майская горка
г.Архангельска
ул.Папанина, въезд на мост

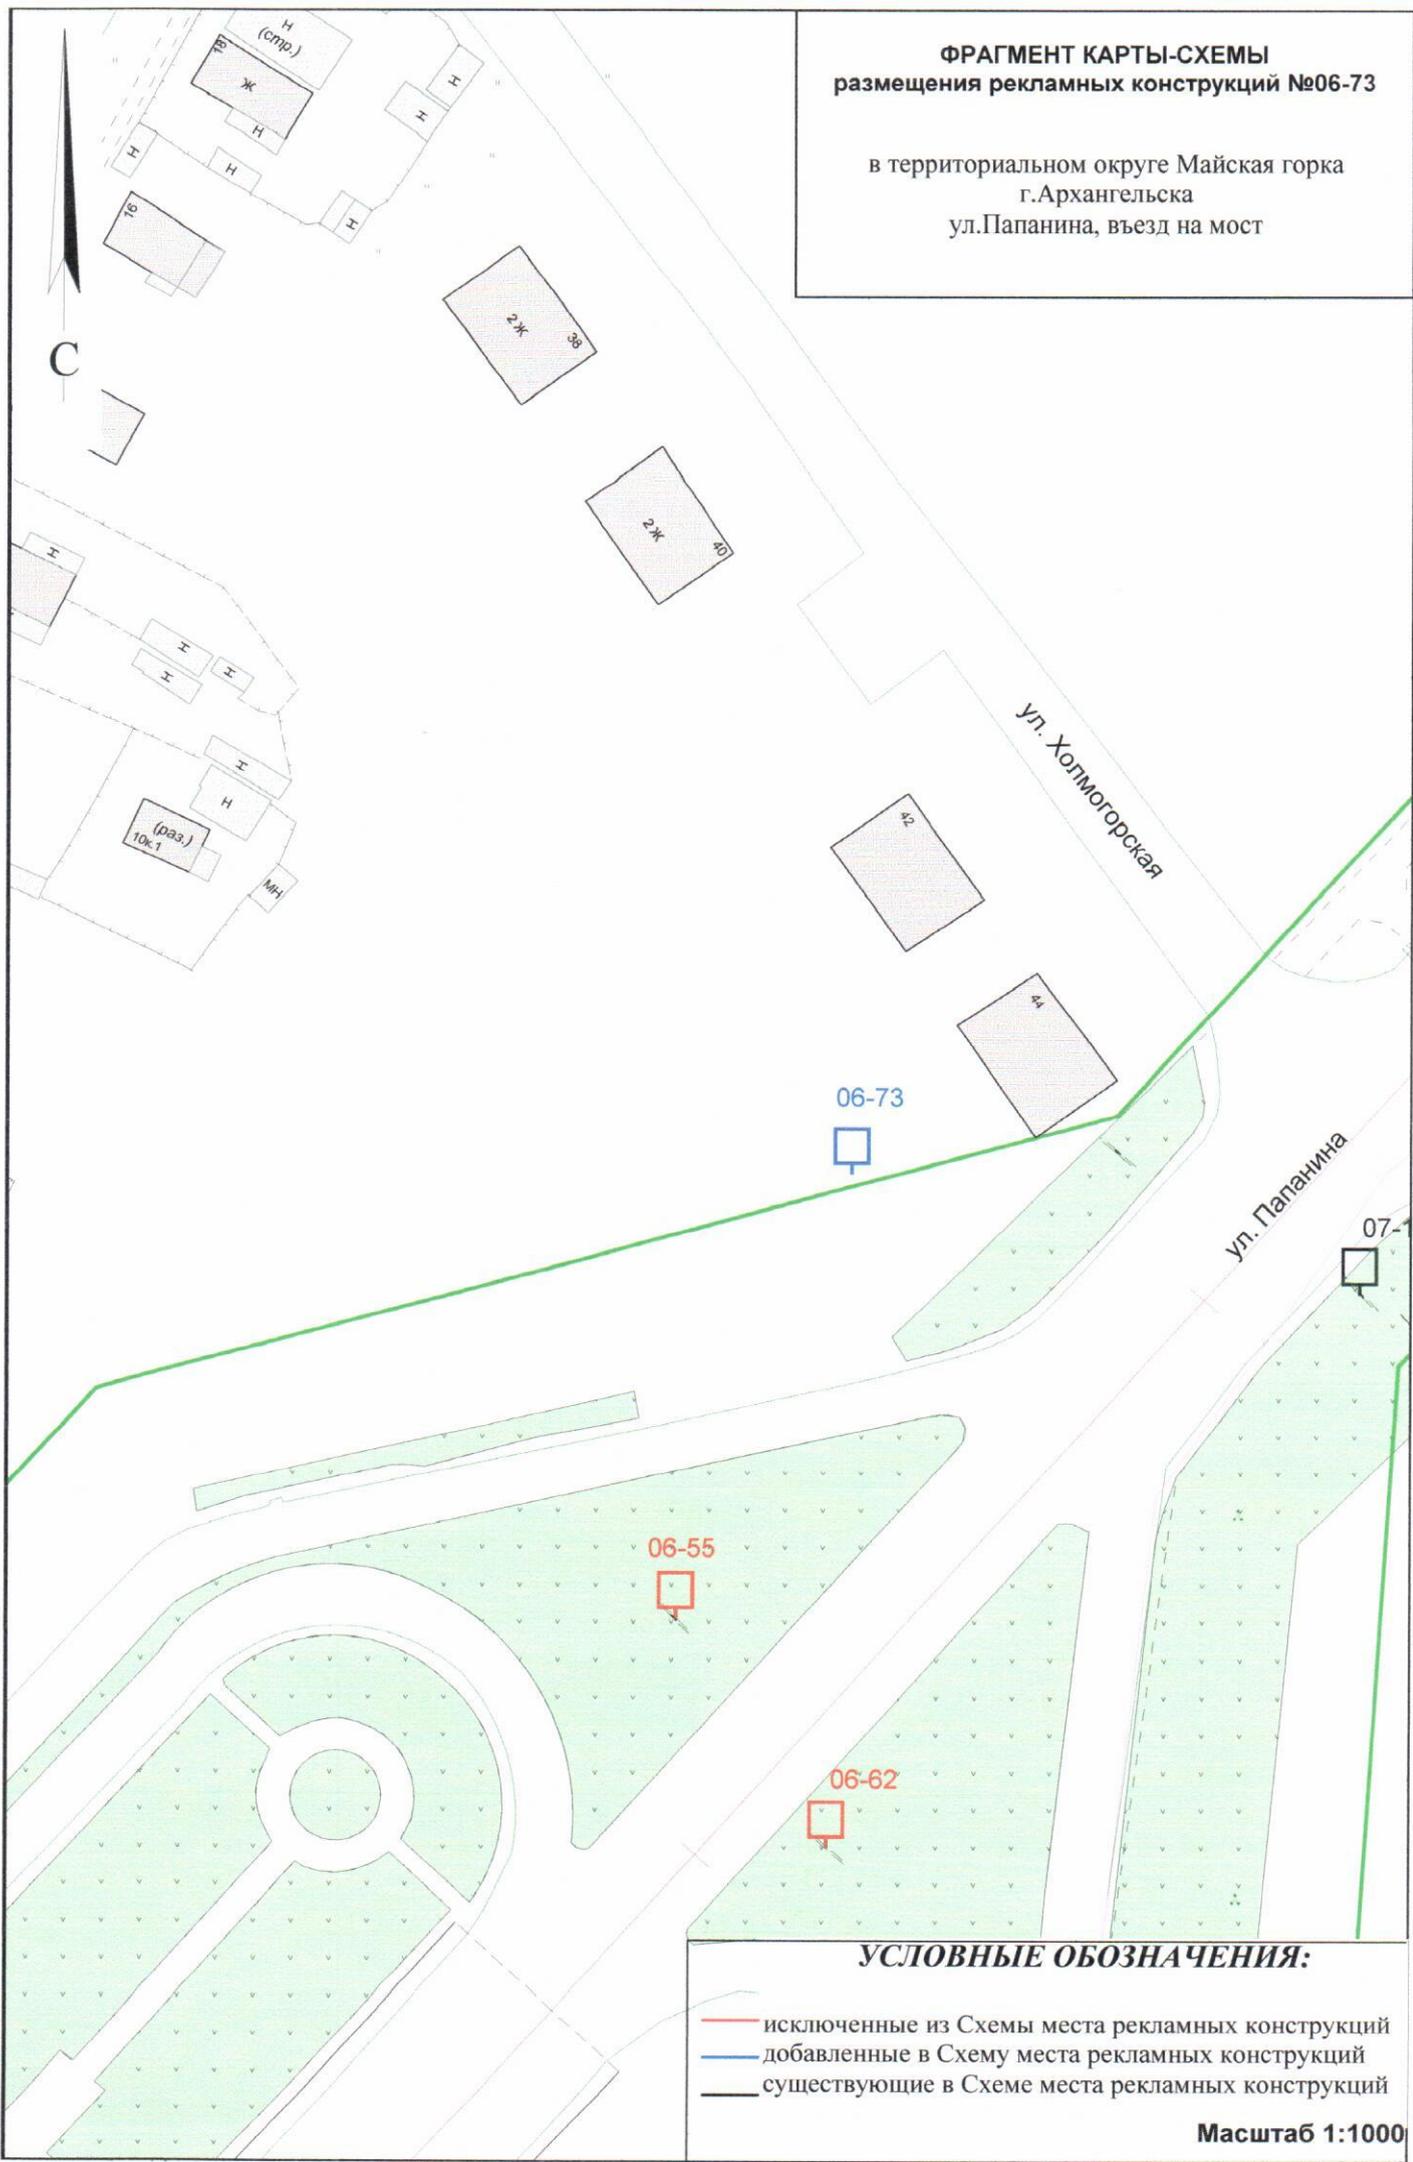

УСЛОВНЫЕ ОБОЗНАЧЕНИЯ:


- исключенные из Схемы места рекламных конструкций
- добавленные в Схему места рекламных конструкций
- существующие в Схеме места рекламных конструкций

Масштаб 1:1000

**ФРАГМЕНТ КАРТЫ-СХЕМЫ
размещения рекламных конструкций №06-74**

в территориальном округе Майская горка
г.Архангельска
Окружное шоссе- ул. Дачная

С

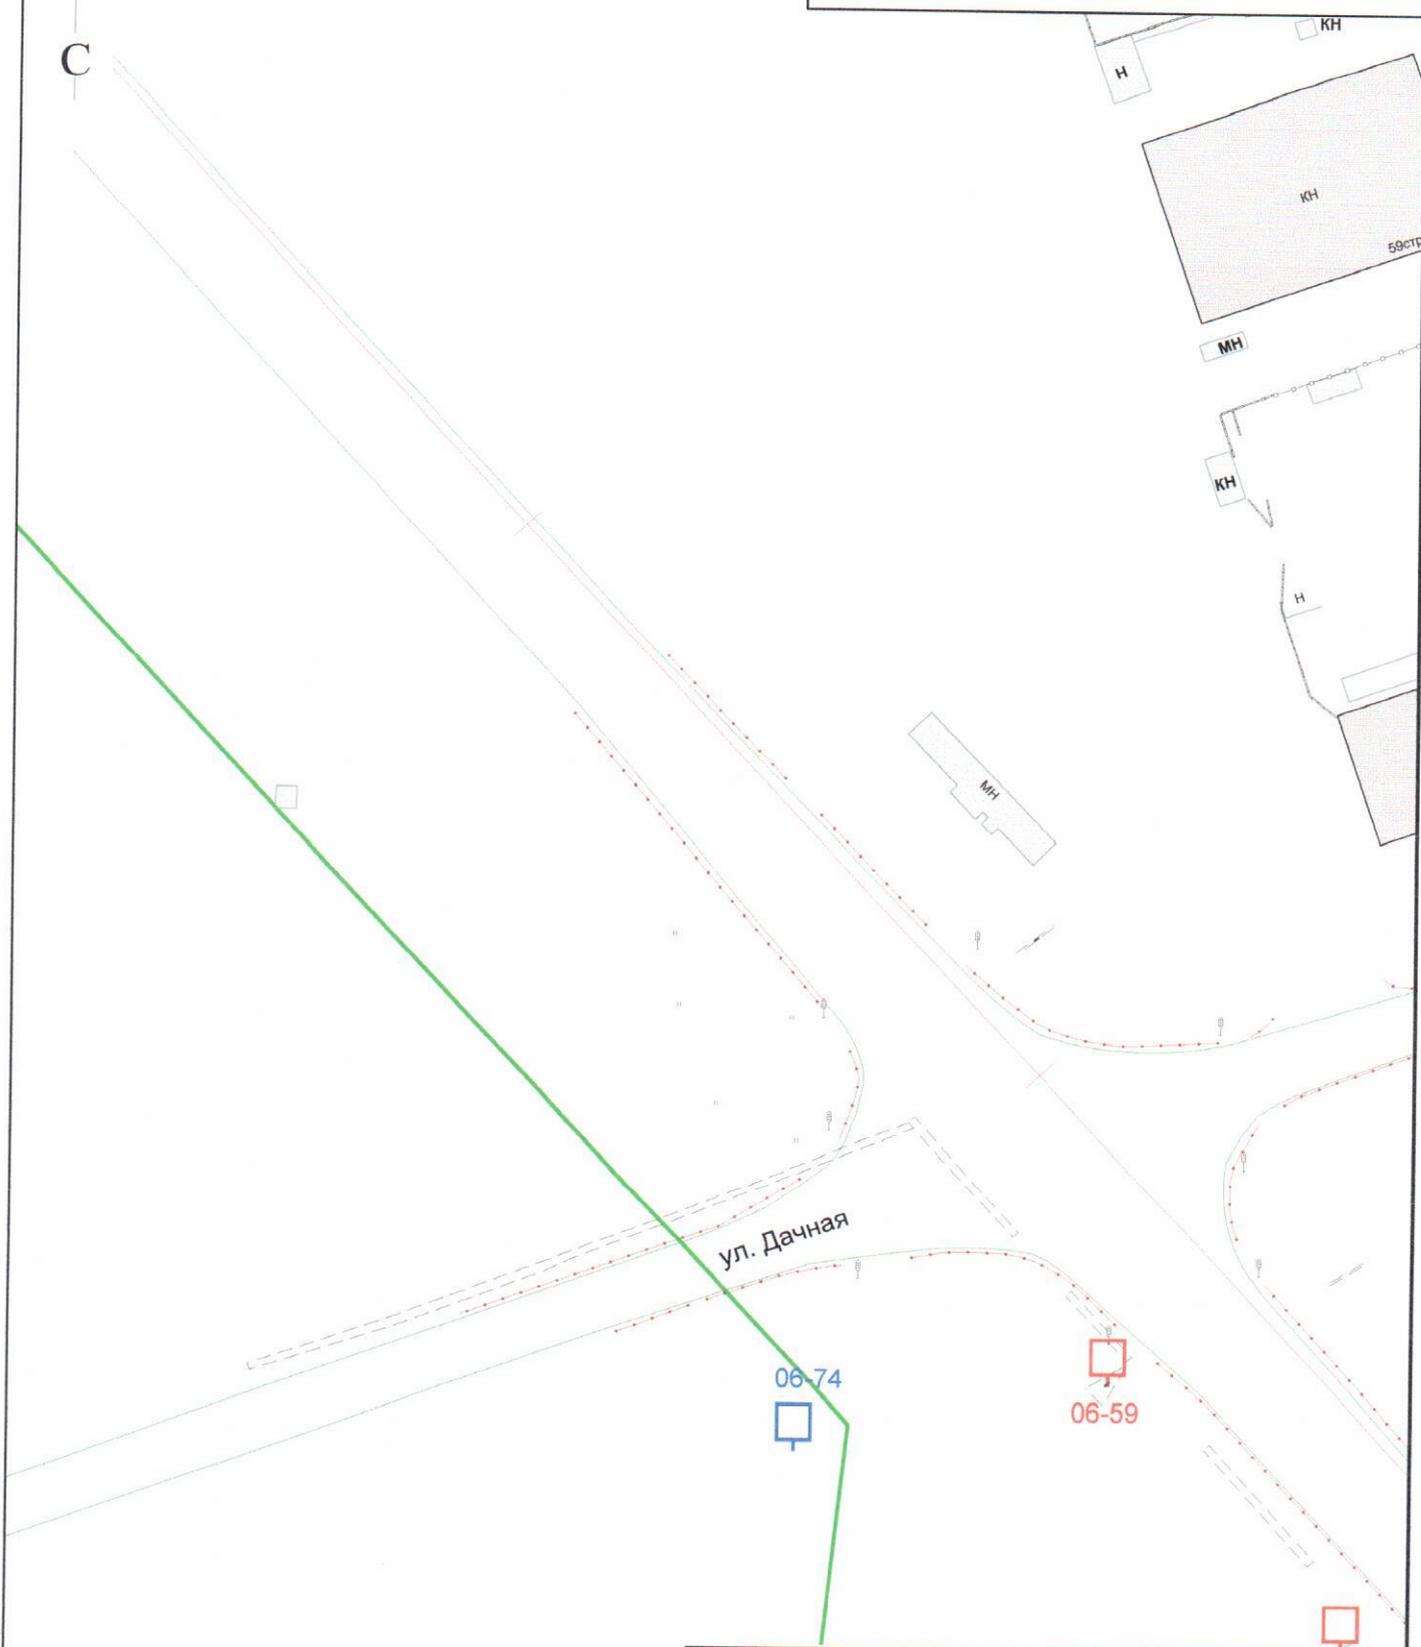

УСЛОВНЫЕ ОБОЗНАЧЕНИЯ:

- исключенные из Схемы места рекламных конструкций
- добавленные в Схему места рекламных конструкций
- существующие в Схеме места рекламных конструкций

Масштаб 1:1000

**ФРАГМЕНТ КАРТЫ-СХЕМЫ
размещения рекламных конструкций №06-75**

в территориальном округе Майская горка
г.Архангельска
Окружное шоссе- ул. Ленина

С

06-75



06-60



Окружное шоссе

ул. Ленина




УСЛОВНЫЕ ОБОЗНАЧЕНИЯ:

-  исключенные из Схемы места рекламных конструкций
-  добавленные в Схему места рекламных конструкций
-  существующие в Схеме места рекламных конструкций

Масштаб 1:1000

**ФРАГМЕНТ КАРТЫ-СХЕМЫ
размещения рекламных конструкций №06-76**

в территориальном округе Майская горка
г.Архангельска
ул. Первомайская возле д.25

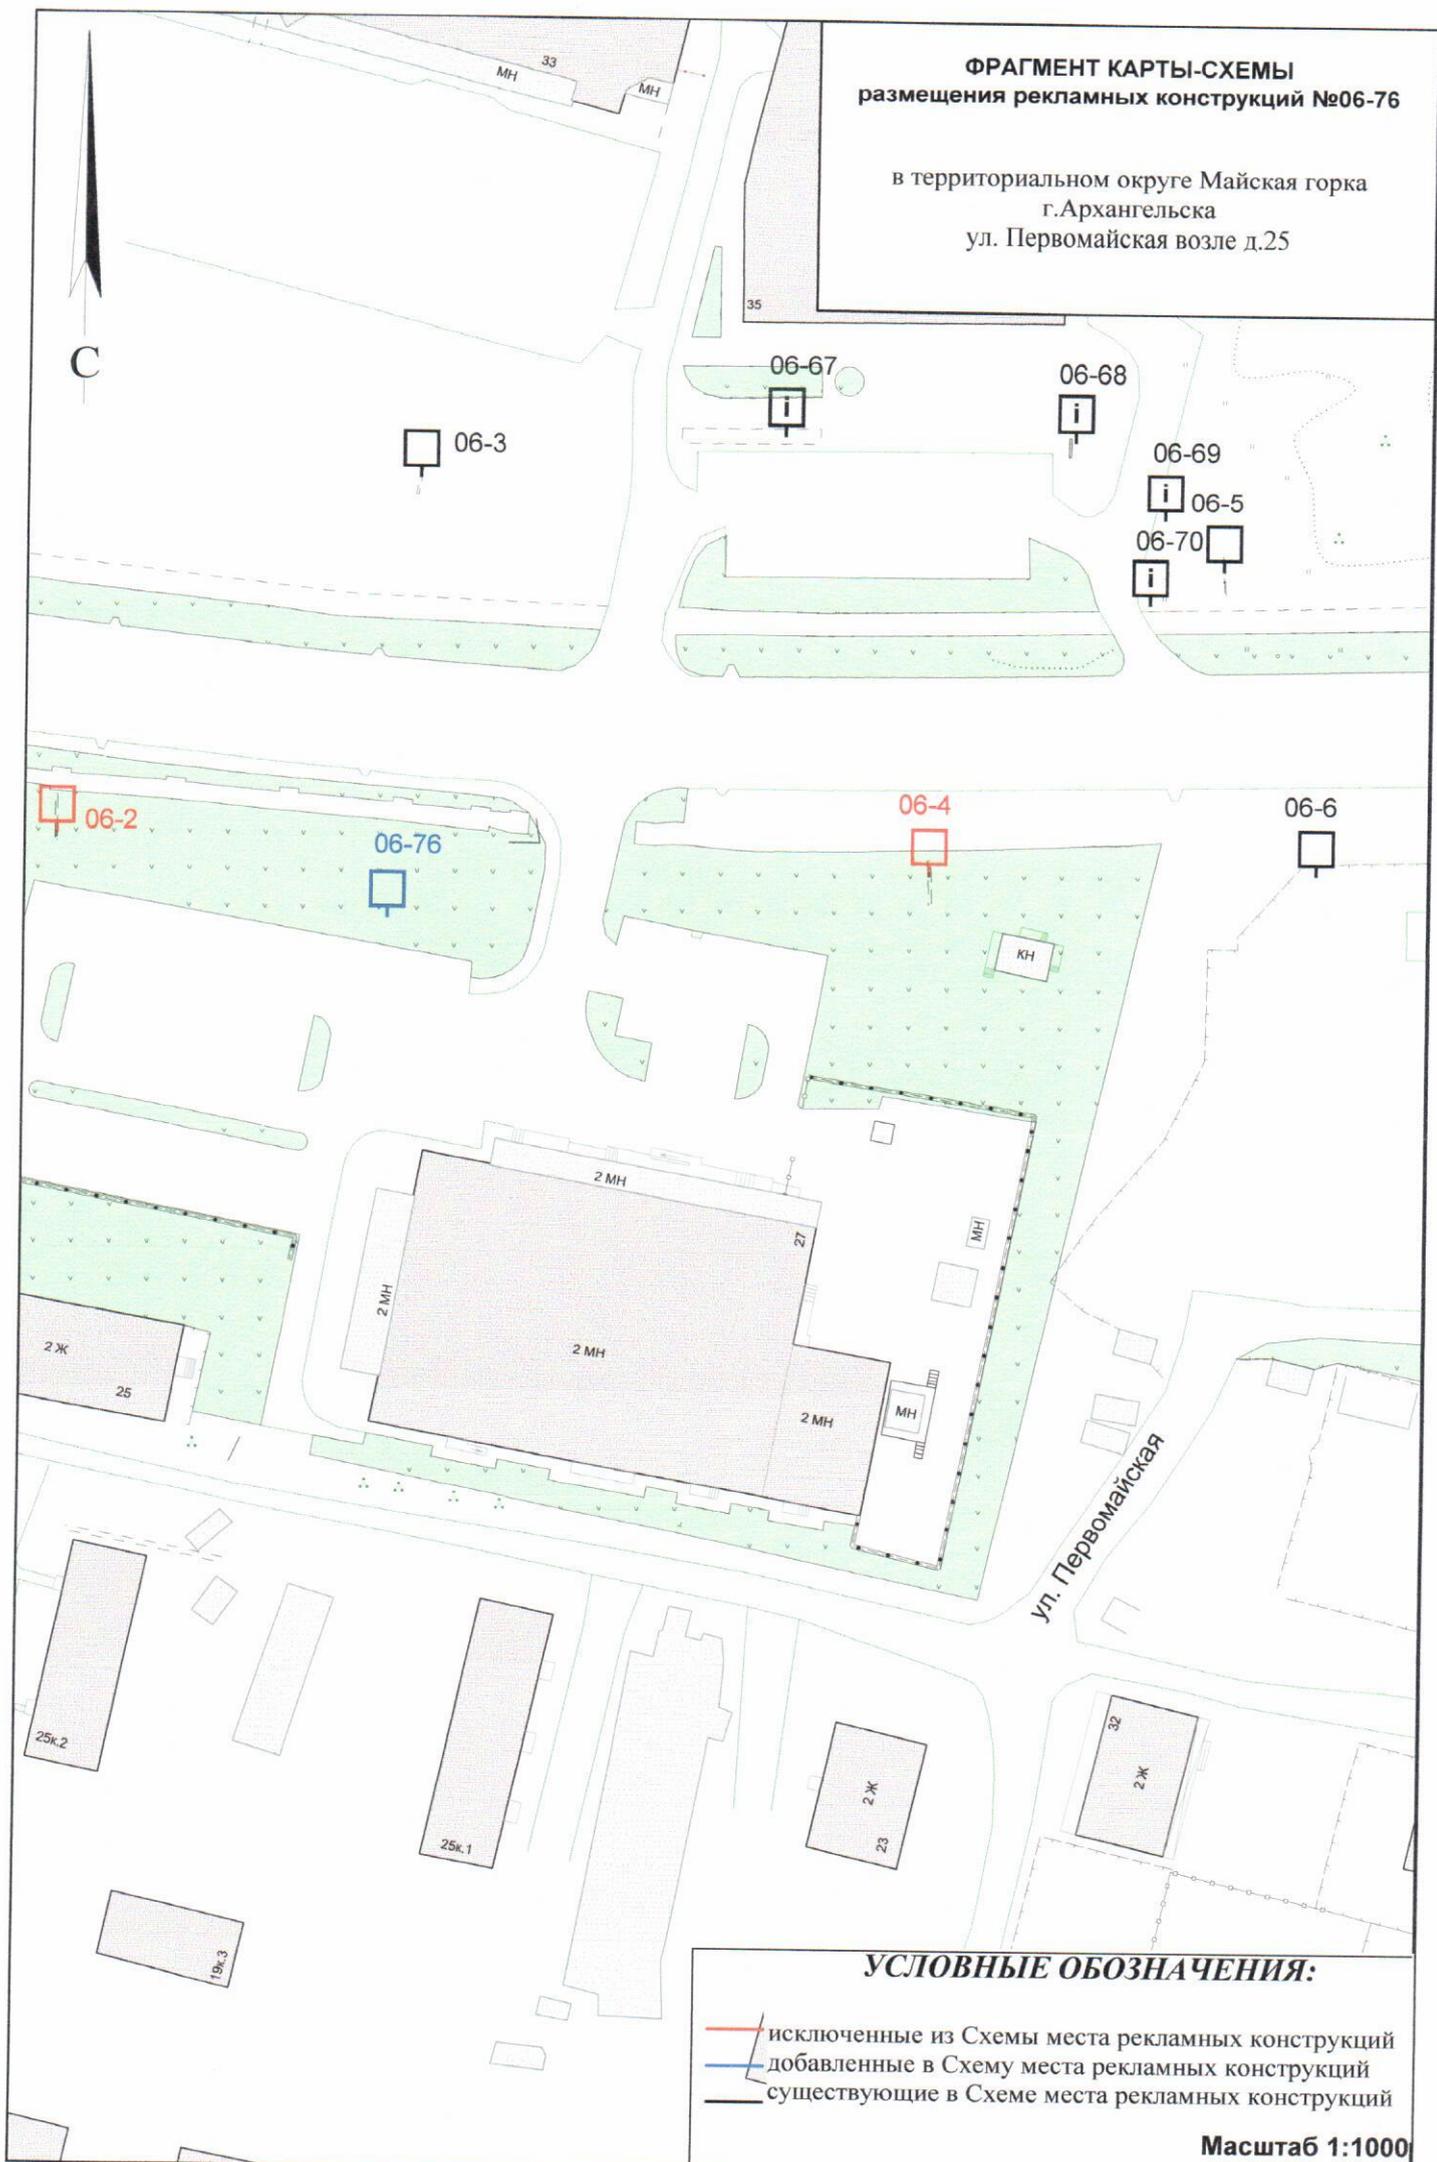


УСЛОВНЫЕ ОБОЗНАЧЕНИЯ:

-  исключенные из Схемы места рекламных конструкций
-  добавленные в Схему места рекламных конструкций
-  существующие в Схеме места рекламных конструкций

Масштаб 1:1000

**ФРАГМЕНТ КАРТЫ-СХЕМЫ
размещения рекламной конструкции №06-77**

в территориальном округе Майская горка
г.Архангельска
пр-кт.Ленинградский, напротив д.38

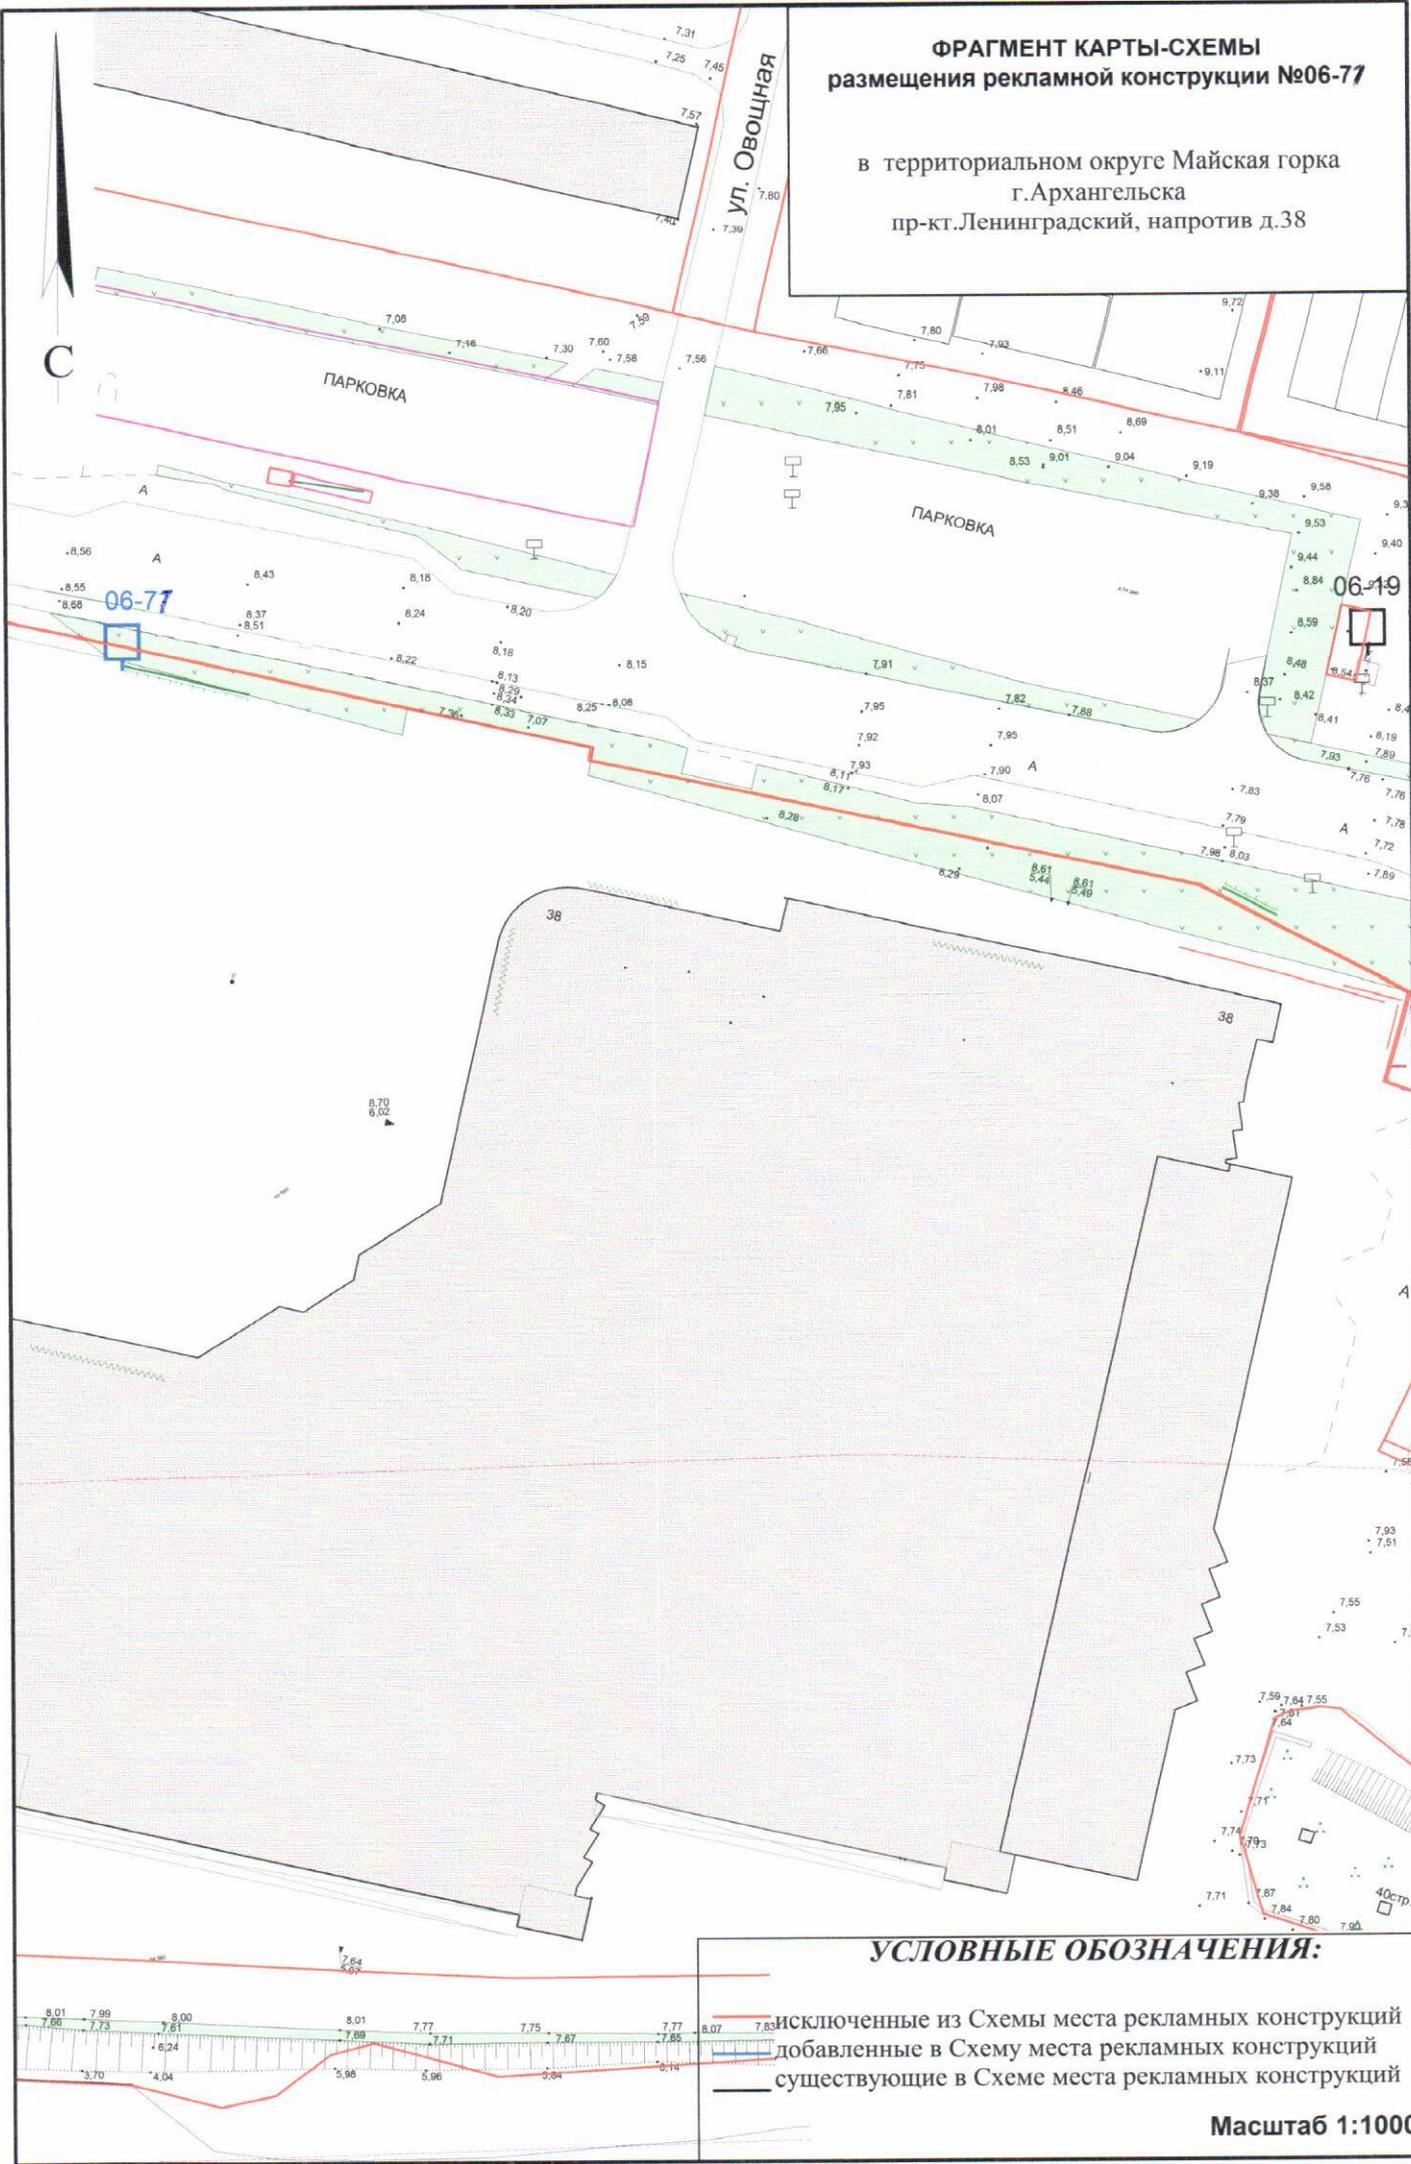

УСЛОВНЫЕ ОБОЗНАЧЕНИЯ:

-  — исключенные из Схемы места рекламных конструкций
-  — добавленные в Схему места рекламных конструкций
-  — существующие в Схеме места рекламных конструкций

Масштаб 1:1000

**ФРАГМЕНТ КАРТЫ-СХЕМЫ
размещения рекламной конструкции №07-15**

в территориальном округе Варавино-Фактория
г.Архангельска
Окружное шоссе - ул. Мостостроителей



07-15



ул. Мостостроителей

Окружное шоссе

УСЛОВНЫЕ ОБОЗНАЧЕНИЯ:

-  исключенные из Схемы места рекламных конструкций
-  добавленные в Схему места рекламных конструкций
-  существующие в Схеме места рекламных конструкций

Масштаб 1:1000

**ФРАГМЕНТ КАРТЫ-СХЕМЫ
размещения рекламной конструкции №03-2**

в Северном территориальном округе
г.Архангельска
ул.Партизанская - ул.40-летия Великой Победы

С

51к.1стр.2

2

03-2



ул. 40-летия Великой Победы

ул. Партизанская

51

64

64стр.1

УСЛОВНЫЕ ОБОЗНАЧЕНИЯ:

-  исключенные из Схемы места рекламных конструкций
-  добавленные в Схему места рекламных конструкций
-  существующие в Схеме места рекламных конструкций

Масштаб 1:1000

**ФРАГМЕНТ КАРТЫ-СХЕМЫ
размещения рекламной конструкции №09-3**

в Маймаксанском территориальном округе
г.Архангельска
ул.Вельможного, напротив д.21

С

09-3

ул. Вельможного

УСЛОВНЫЕ ОБОЗНАЧЕНИЯ:

-  исключенные из Схемы места рекламных конструкций
-  добавленные в Схему места рекламных конструкций
-  существующие в Схеме места рекламных конструкций

Масштаб 1:1000

**ФРАГМЕНТ КАРТЫ-СХЕМЫ
размещения рекламной конструкции №09-1**

в Маймаксанском территориальном округе
г.Архангельска
ул. Победы, напротив д.68

С




УСЛОВНЫЕ ОБОЗНАЧЕНИЯ:

-  исключенные из Схемы места рекламных конструкций
-  добавленные в Схему места рекламных конструкций
-  существующие в Схеме места рекламных конструкций

Масштаб 1:1000

**ФРАГМЕНТ КАРТЫ-СХЕМЫ
размещения рекламной конструкции №09-2**

в Маймаксанском территориальном округе
г.Архангельска
ул.Вельможного, возле д.17

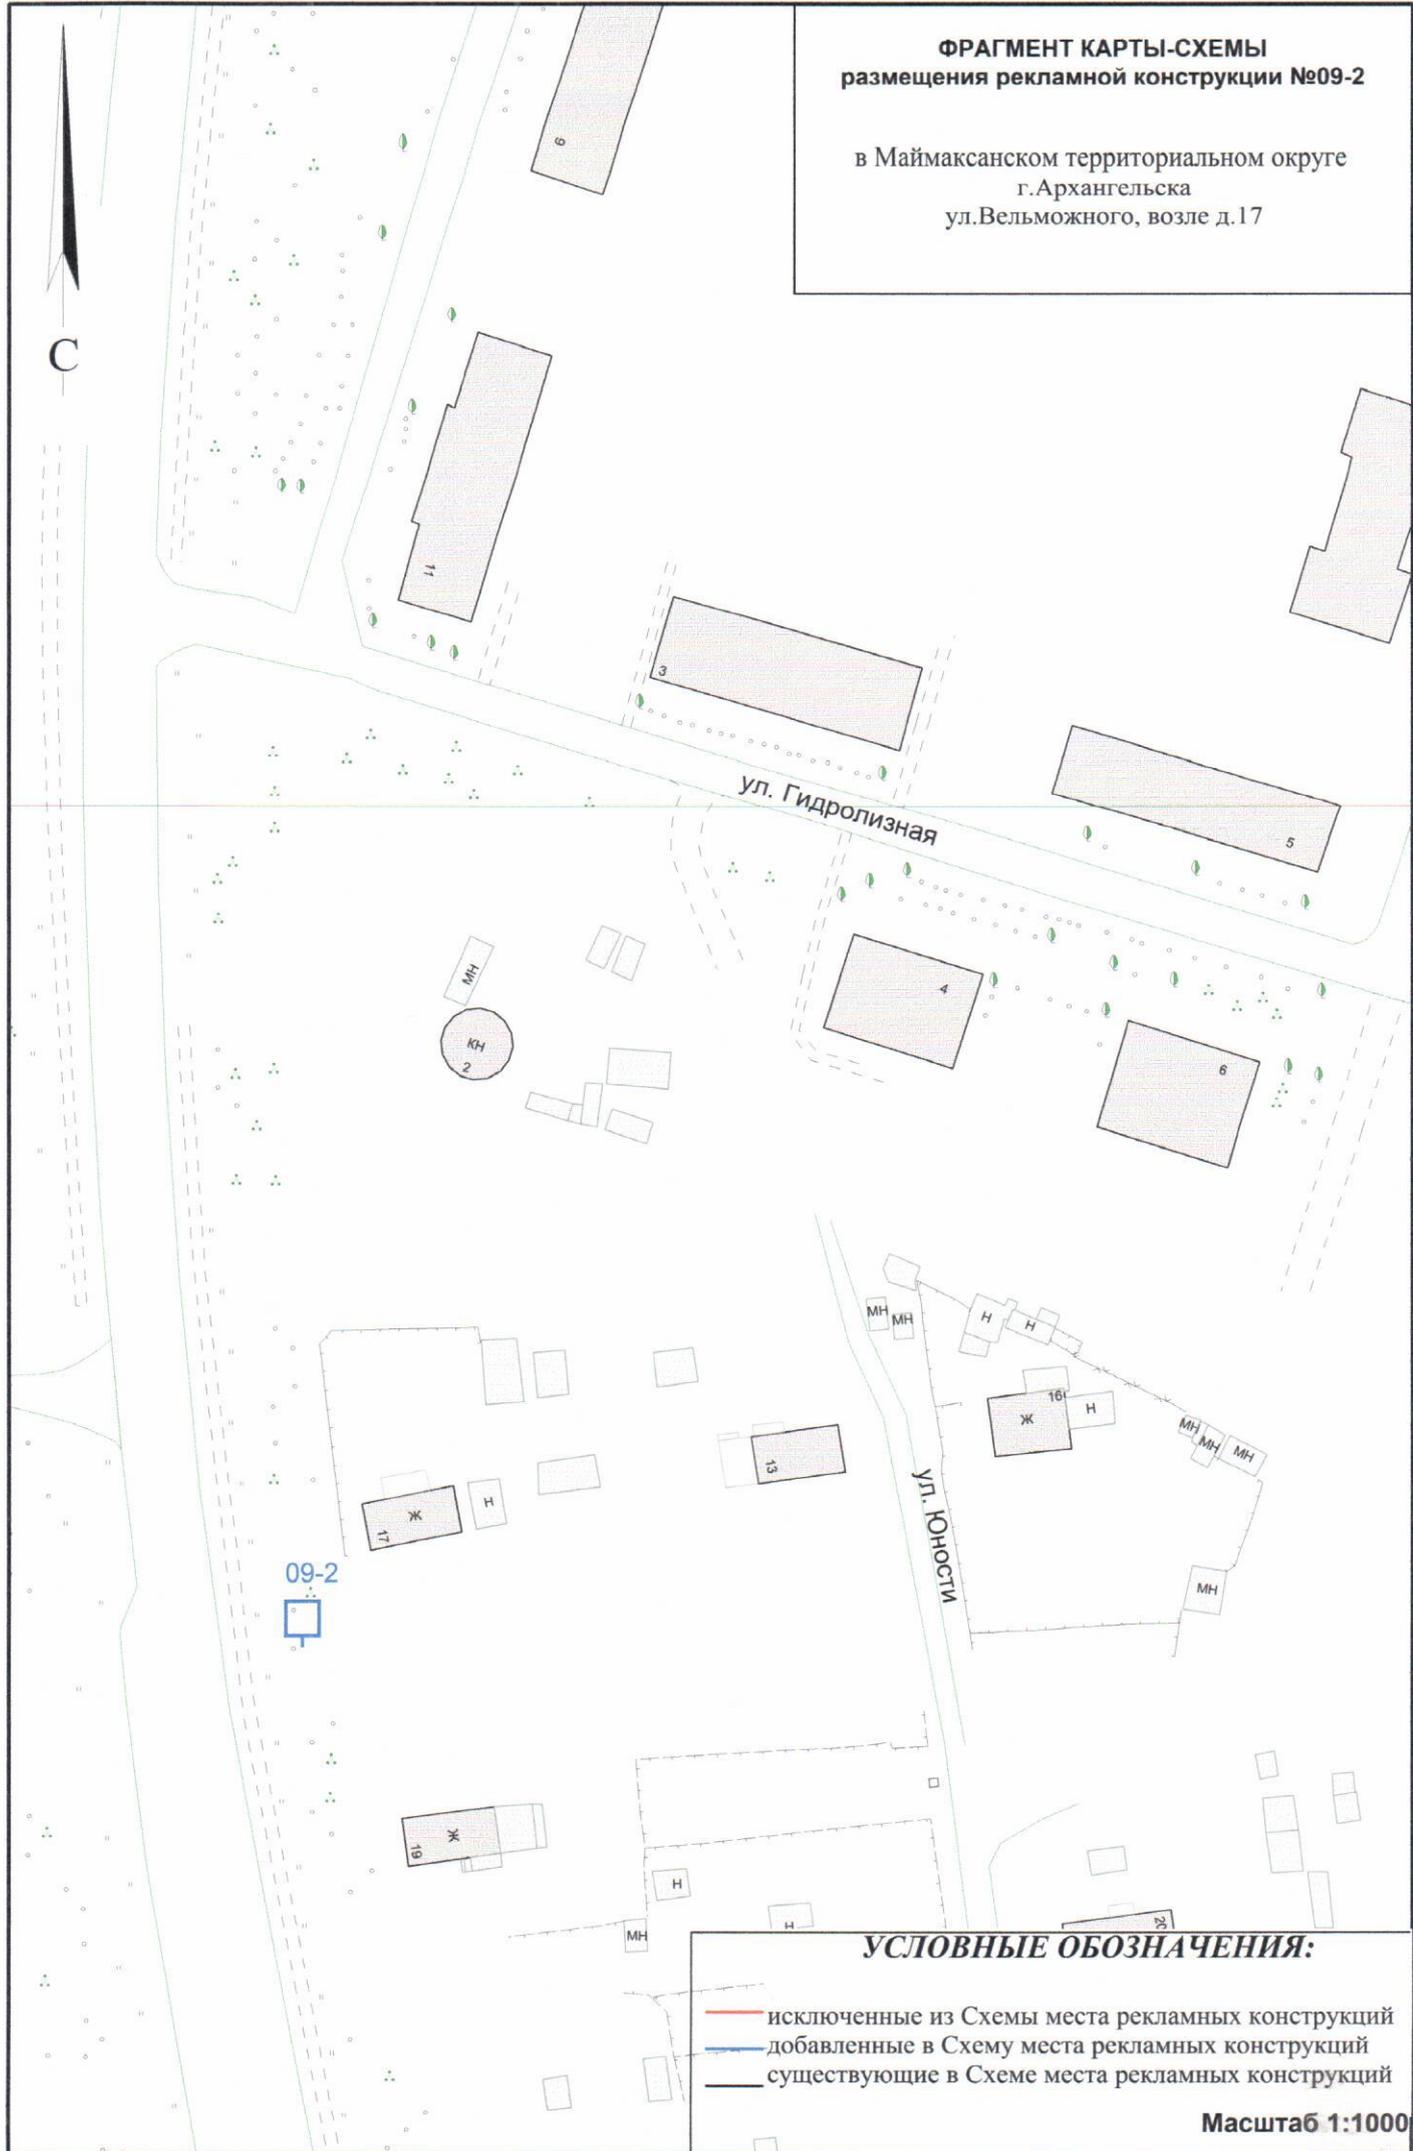


УСЛОВНЫЕ ОБОЗНАЧЕНИЯ:

- исключенные из Схемы места рекламных конструкций
- добавленные в Схему места рекламных конструкций
- существующие в Схеме места рекламных конструкций

Масштаб 1:1000

**ФРАГМЕНТ КАРТЫ-СХЕМЫ
размещения рекламной конструкции №05-193**

в Ломоносовском территориальном округе
г.Архангельска
ул. Урицкого, д.4

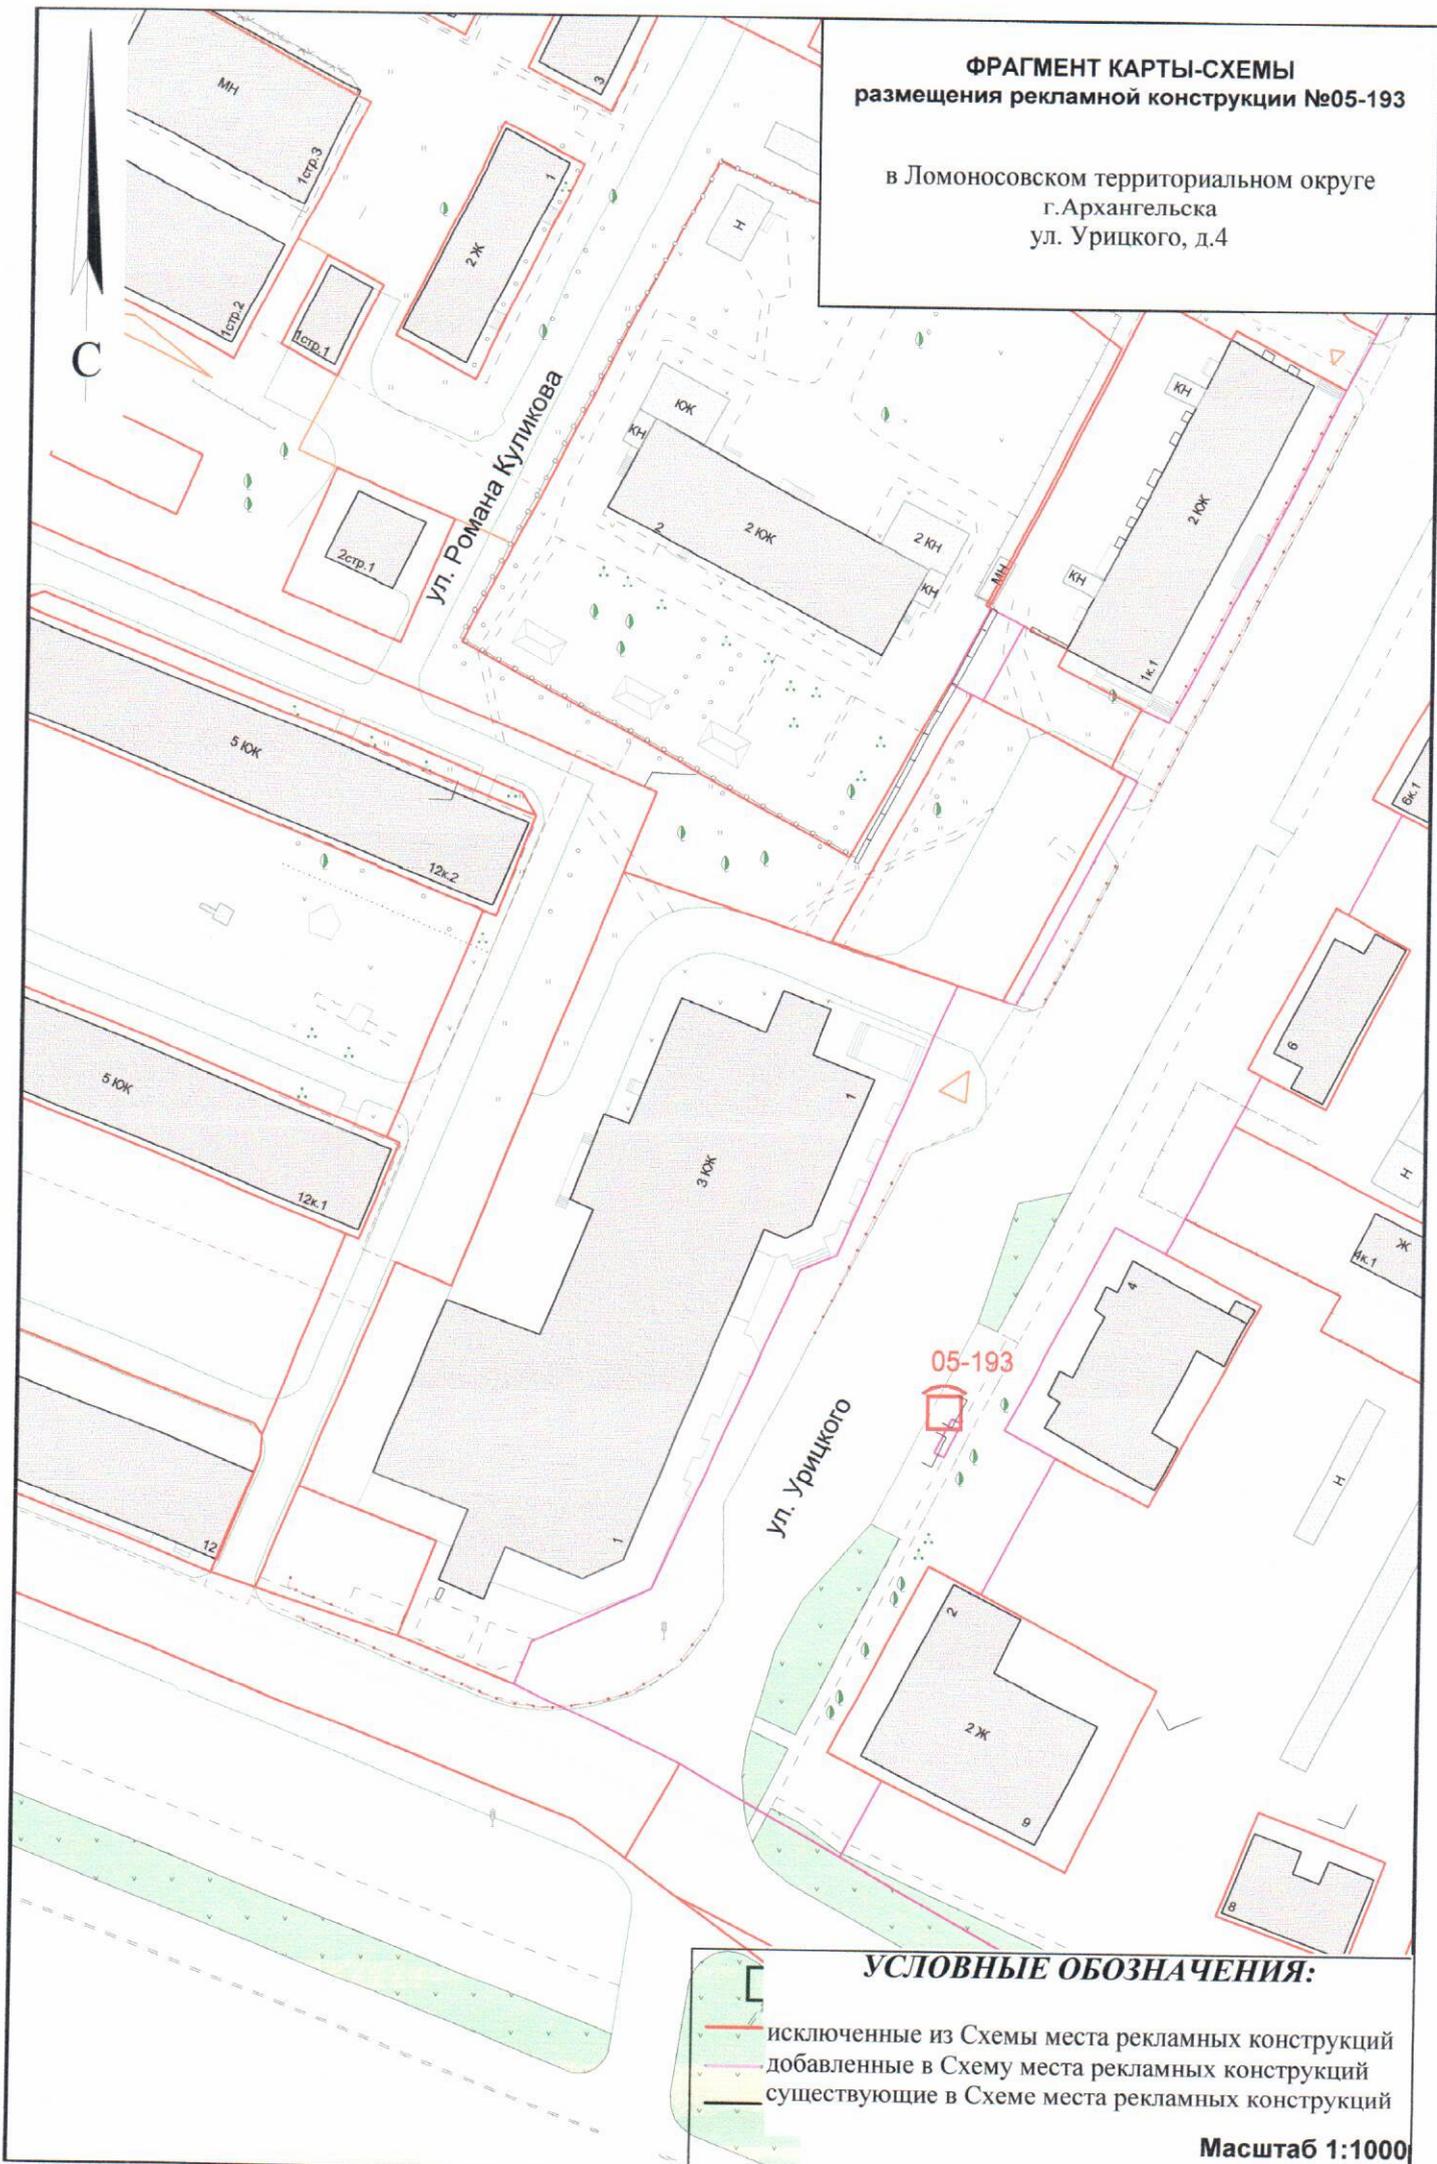

УСЛОВНЫЕ ОБОЗНАЧЕНИЯ:

- исключенные из Схемы места рекламных конструкций
- добавленные в Схему места рекламных конструкций
- существующие в Схеме места рекламных конструкций

Масштаб 1:1000

ФРАГМЕНТ КАРТЫ-СХЕМЫ
размещения рекламной конструкции №05-4

в Октябрьском территориальном округе
г.Архангельска
пл.60-летия Октября, д.2

С

пл. 60-летия Октября

05-3

05-6

05-5

05-184

05-185

05-4

пл. 60-летия Октября

УСЛОВНЫЕ ОБОЗНАЧЕНИЯ:

- исключенные из Схемы места рекламных конструкций
- добавленные в Схему места рекламных конструкций
- существующие в Схеме места рекламных конструкций

Масштаб 1:1000

**ФРАГМЕНТ КАРТЫ-СХЕМЫ
размещения рекламных конструкций
№05-64 и №05-66**

в Октябрьском территориальном округе
г.Архангельска
пр.Троицкий, д.52



УСЛОВНЫЕ ОБОЗНАЧЕНИЯ:

- исключенные из Схемы места рекламных конструкций
- добавленные в Схему места рекламных конструкций
- существующие в Схеме места рекламных конструкций

Масштаб 1:1000

**ФРАГМЕНТ КАРТЫ-СХЕМЫ
размещения рекламной конструкции №05-65**

в Октябрьском территориальном округе
г.Архангельска
пр.Троицкий, д.52, корп.1

С




- УСЛОВНЫЕ ОБОЗНАЧЕНИЯ:**
- исключенные из Схемы места рекламных конструкций
 - добавленные в Схему места рекламных конструкций
 - существующие в Схеме места рекламных конструкций

Масштаб 1:1000

**ФРАГМЕНТ КАРТЫ-СХЕМЫ
размещения рекламной конструкции № 05-62**

в Октябрьском территориальном округе
г.Архангельска
пр. Троицкий - ул.Поморская

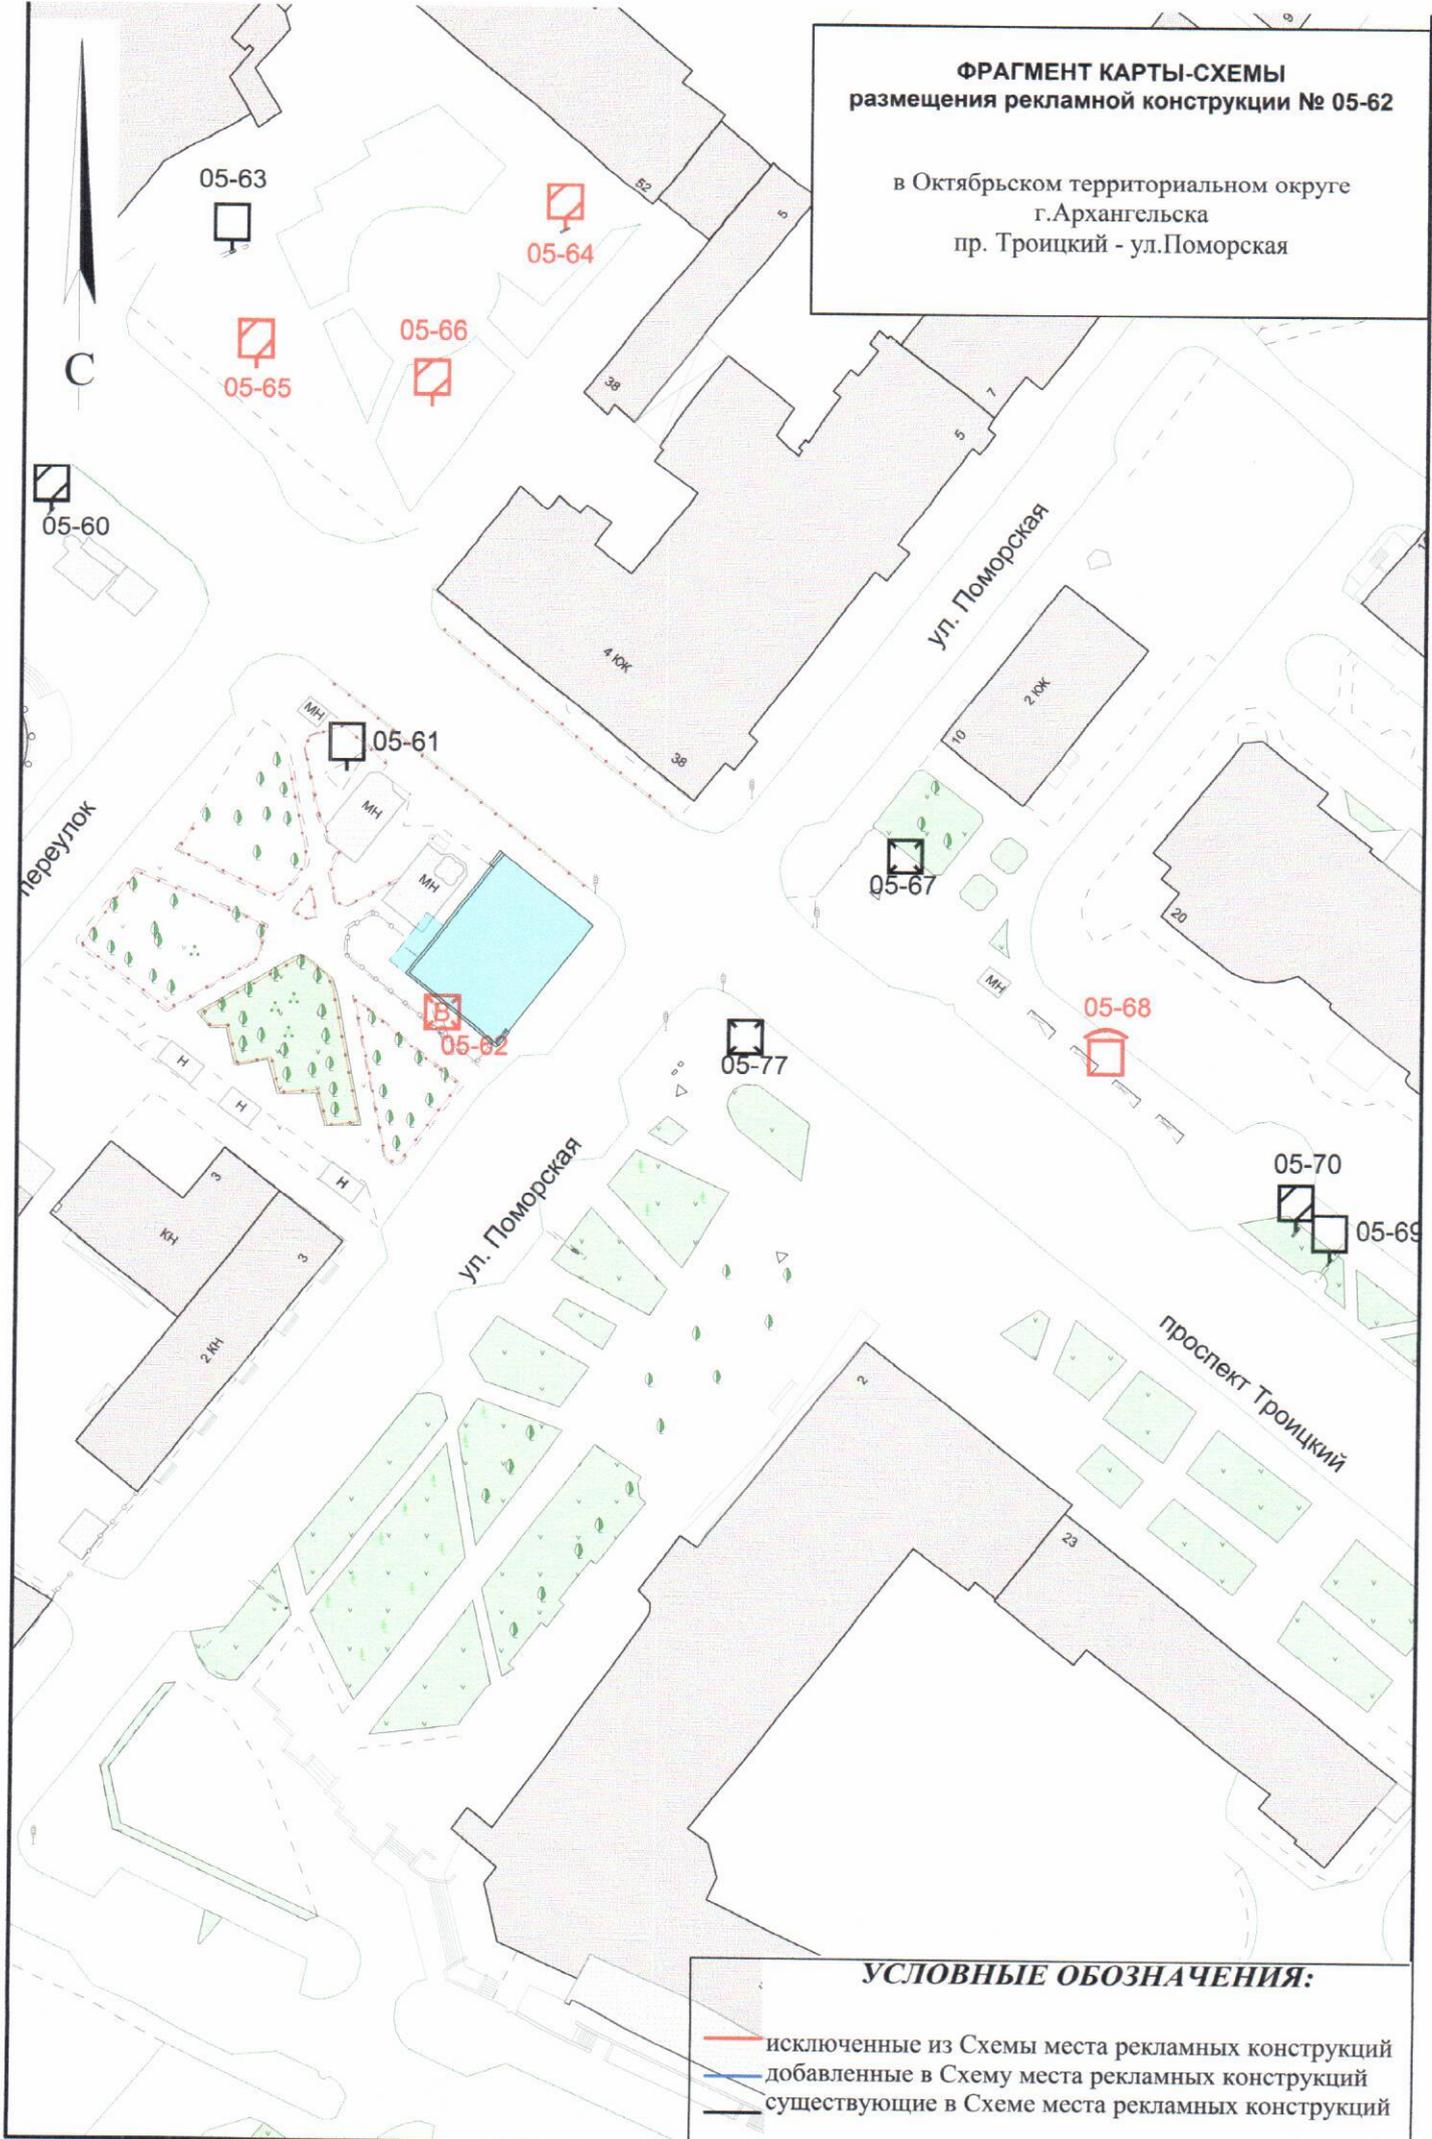


УСЛОВНЫЕ ОБОЗНАЧЕНИЯ:

- (red line) — исключенные из Схемы места рекламных конструкций
- (blue line) — добавленные в Схему места рекламных конструкций
- (black line) — существующие в Схеме места рекламных конструкций

Масштаб 1:1000

**ФРАГМЕНТ КАРТЫ-СХЕМЫ
размещения рекламной конструкции № 06-55**

в территориальном округе Майская горка
г.Архангельска
ул. Папанина, въезд на мост

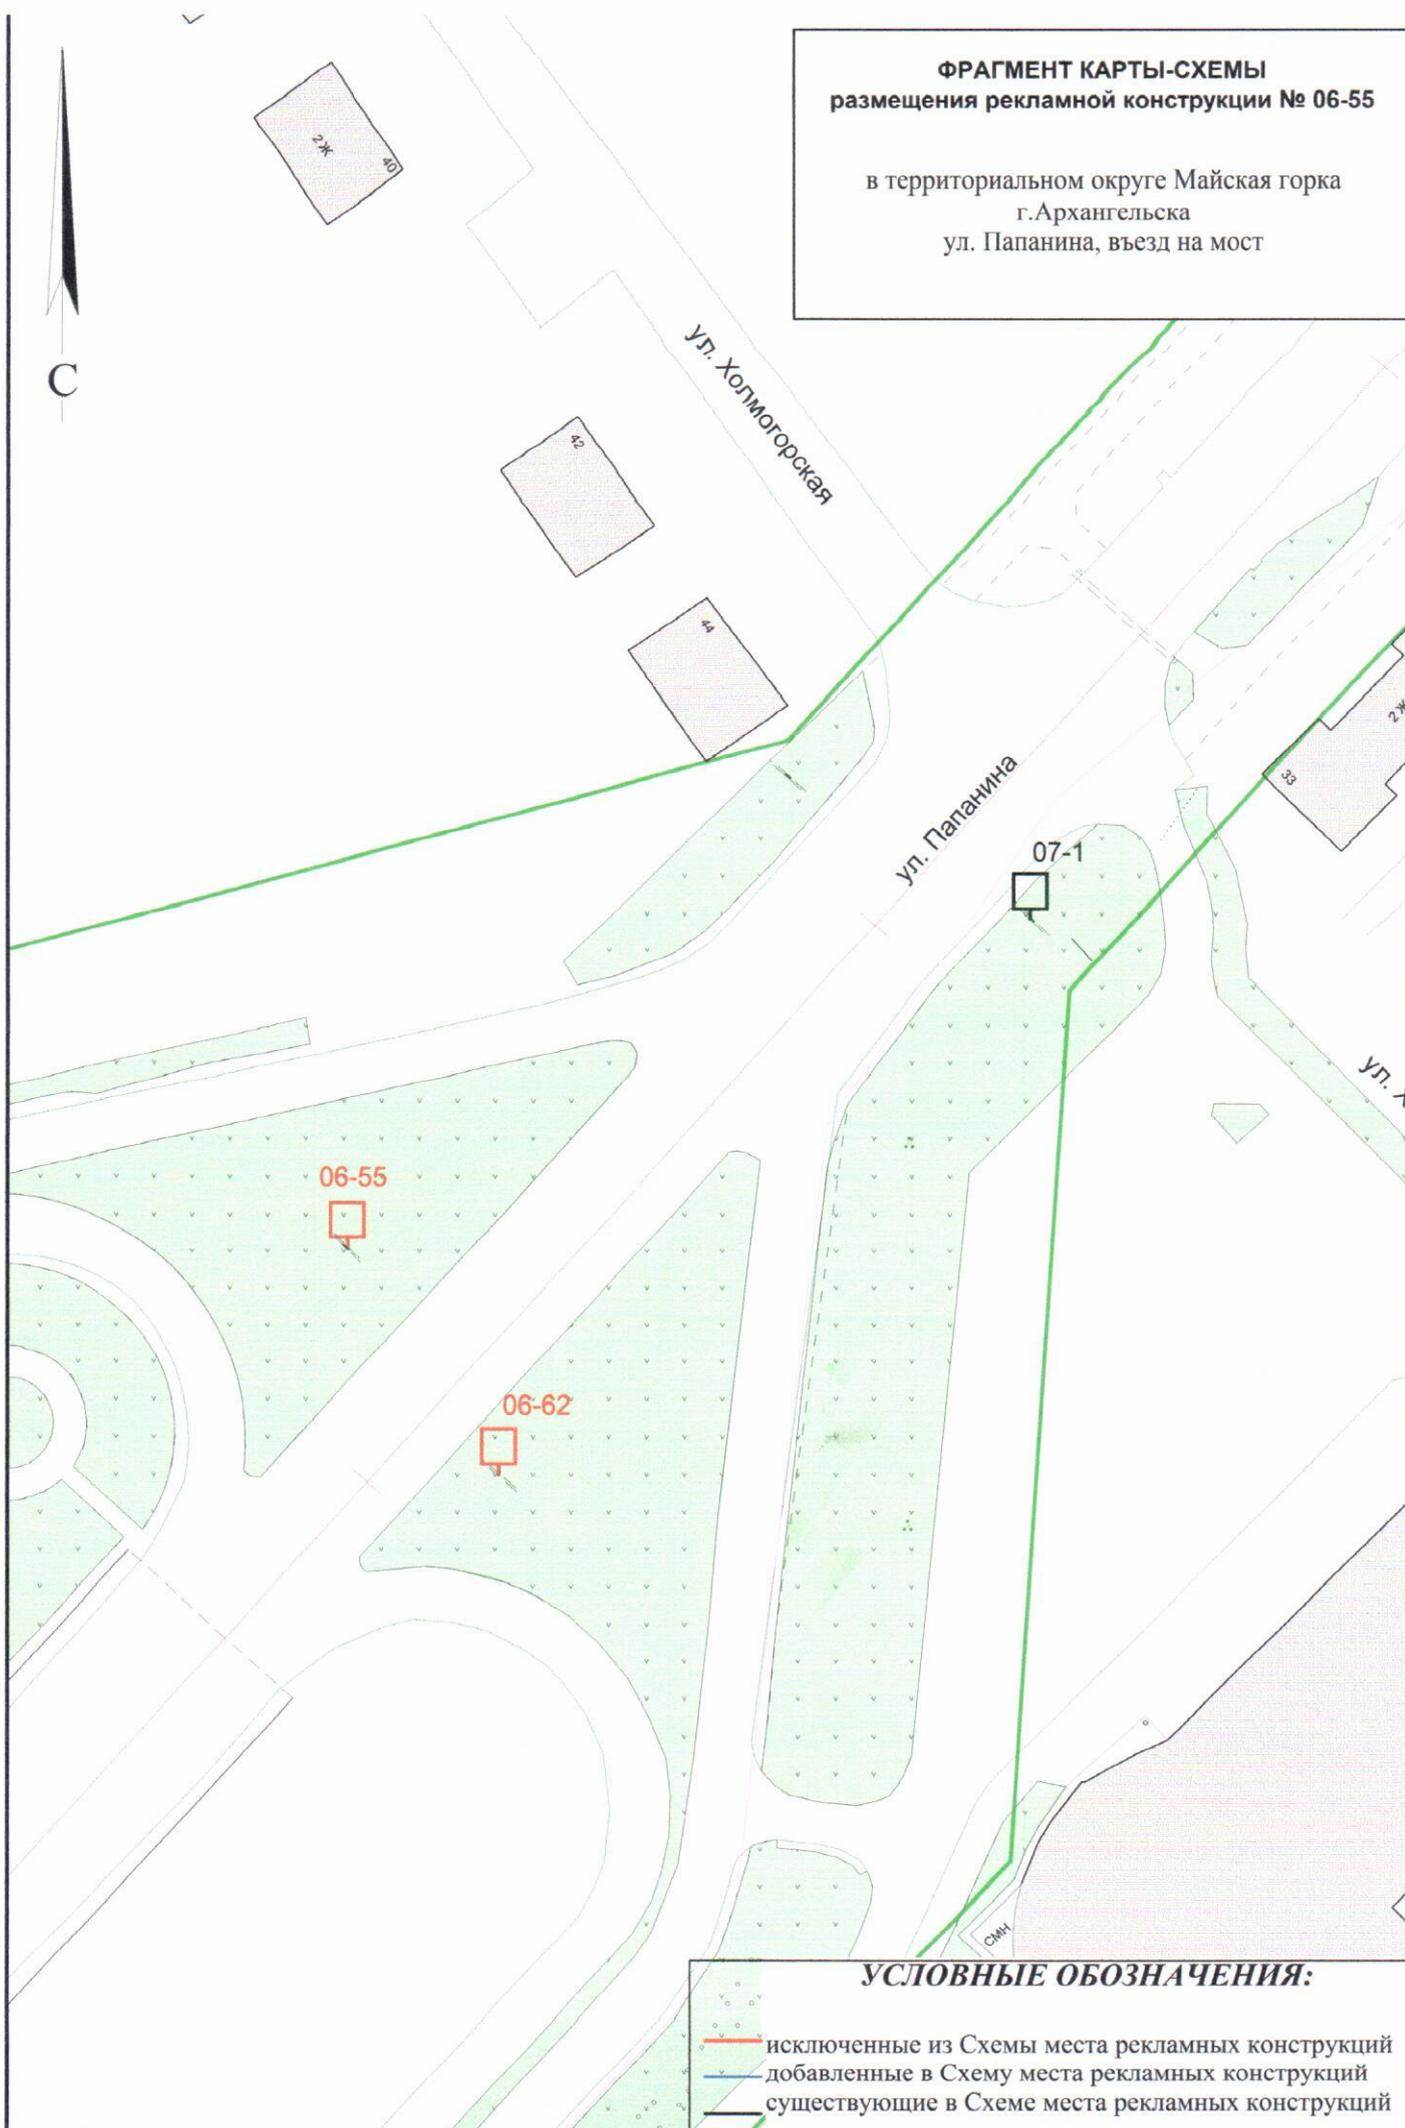


УСЛОВНЫЕ ОБОЗНАЧЕНИЯ:

- исключенные из Схемы места рекламных конструкций
- добавленные в Схему места рекламных конструкций
- существующие в Схеме места рекламных конструкций

Масштаб 1:1000

**ФРАГМЕНТ КАРТЫ-СХЕМЫ
размещения рекламной конструкции №06-59**

в территориальном округе Майская горка
г.Архангельска
Окружное шоссе - ул. Дачная

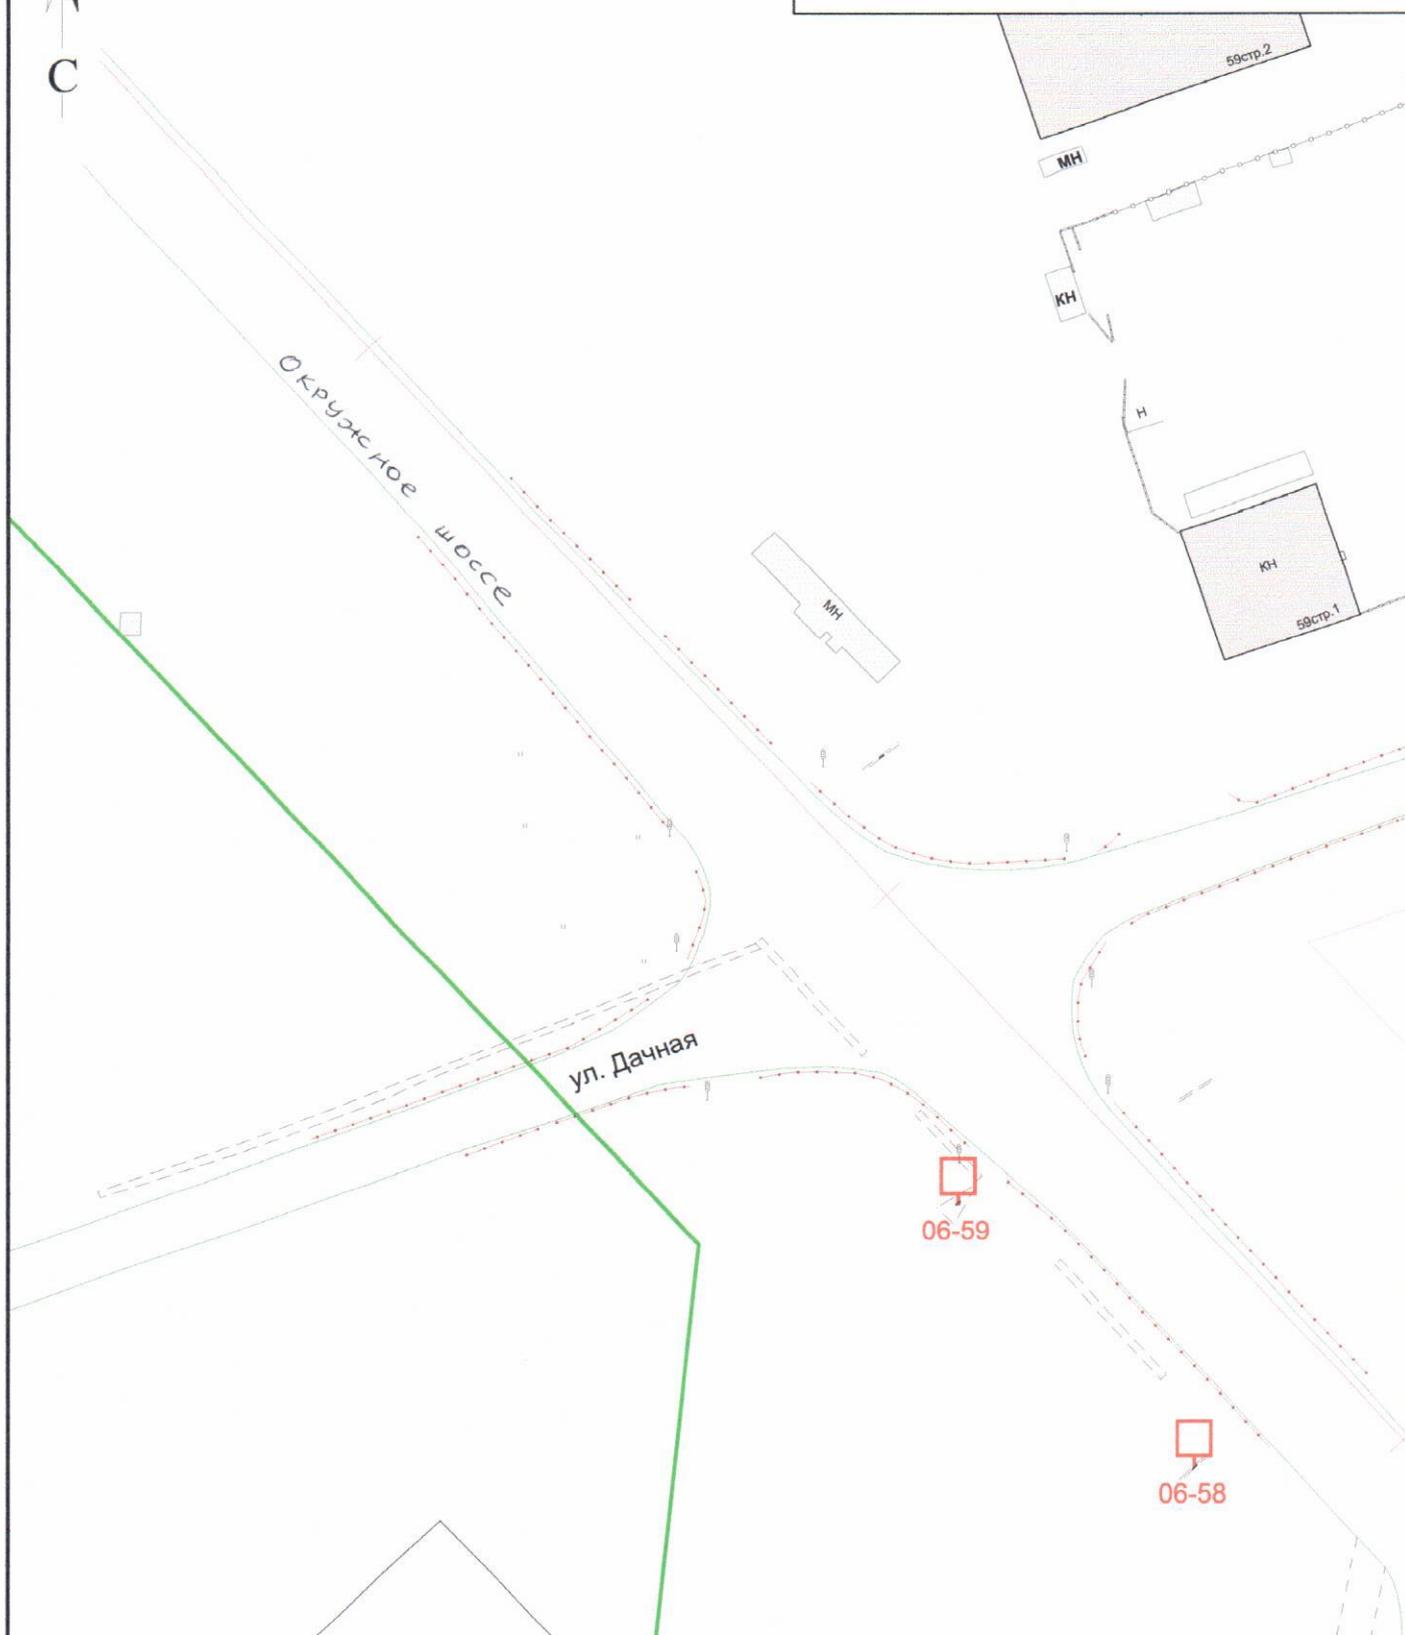

С


УСЛОВНЫЕ ОБОЗНАЧЕНИЯ:

- исключенные из Схемы места рекламных конструкций
- добавленные в Схему места рекламных конструкций
- существующие в Схеме места рекламных конструкций

Масштаб 1:1000

**ФРАГМЕНТ КАРТЫ-СХЕМЫ
размещения рекламной конструкции №05-192**

в Ломоносовском территориальном округе
г. Архангельска
наб. Северной Двины, д. 8

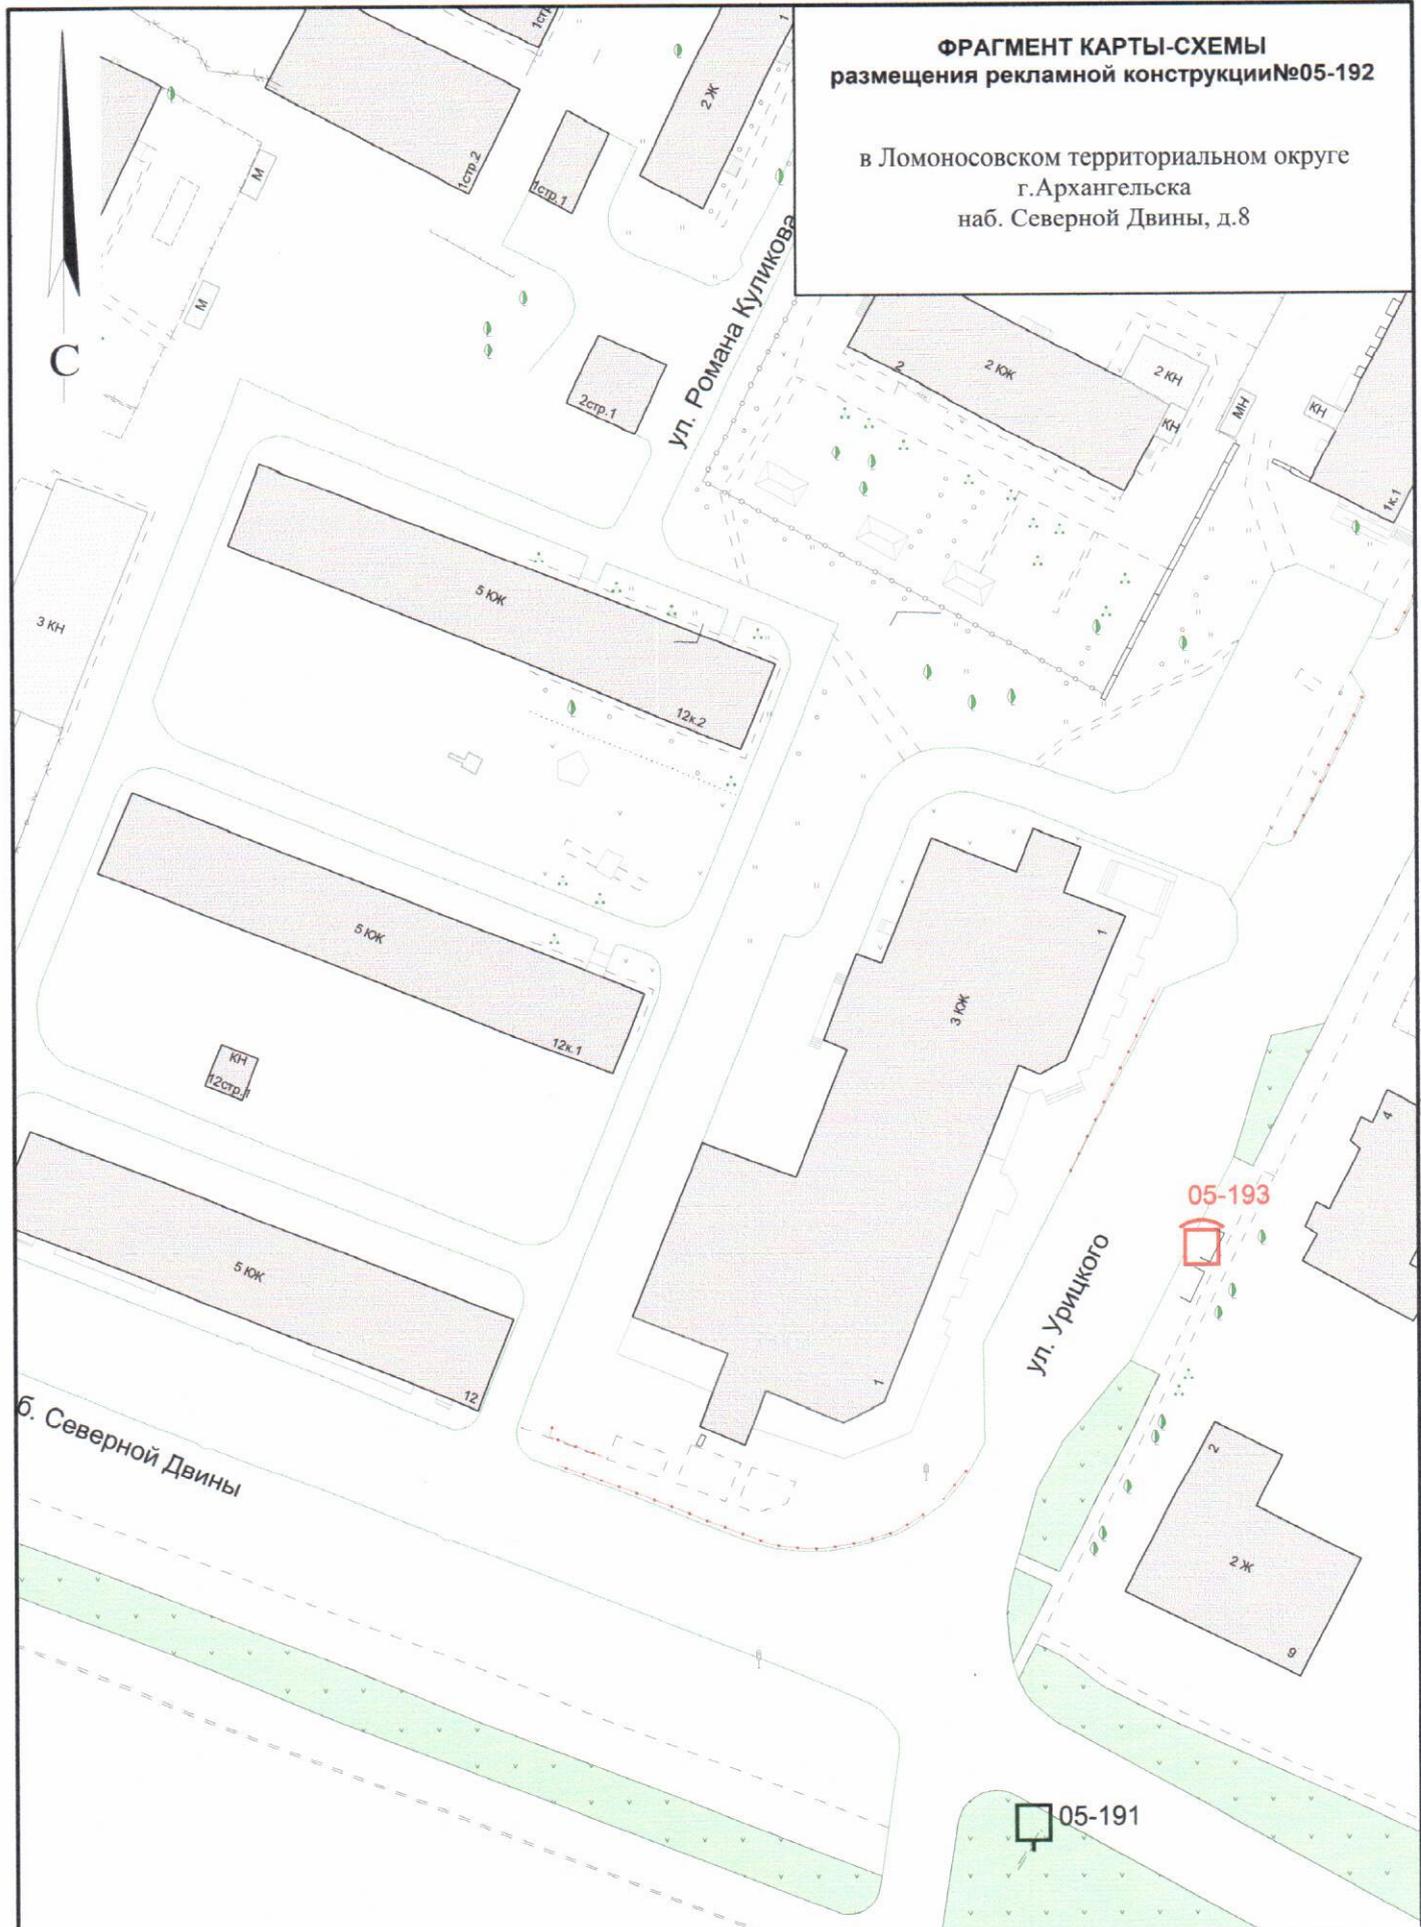


УСЛОВНЫЕ ОБОЗНАЧЕНИЯ:

- исключенные из Схемы места рекламных конструкций
- добавленные в Схему места рекламных конструкций
- существующие в Схеме места рекламных конструкций

Масштаб 1:1000


**ФРАГМЕНТ КАРТЫ-СХЕМЫ
размещения рекламной конструкции №05-52**

в Ломоносовском территориальном округе
г. Архангельска
ул. Воскресенская - пр. Троицкий

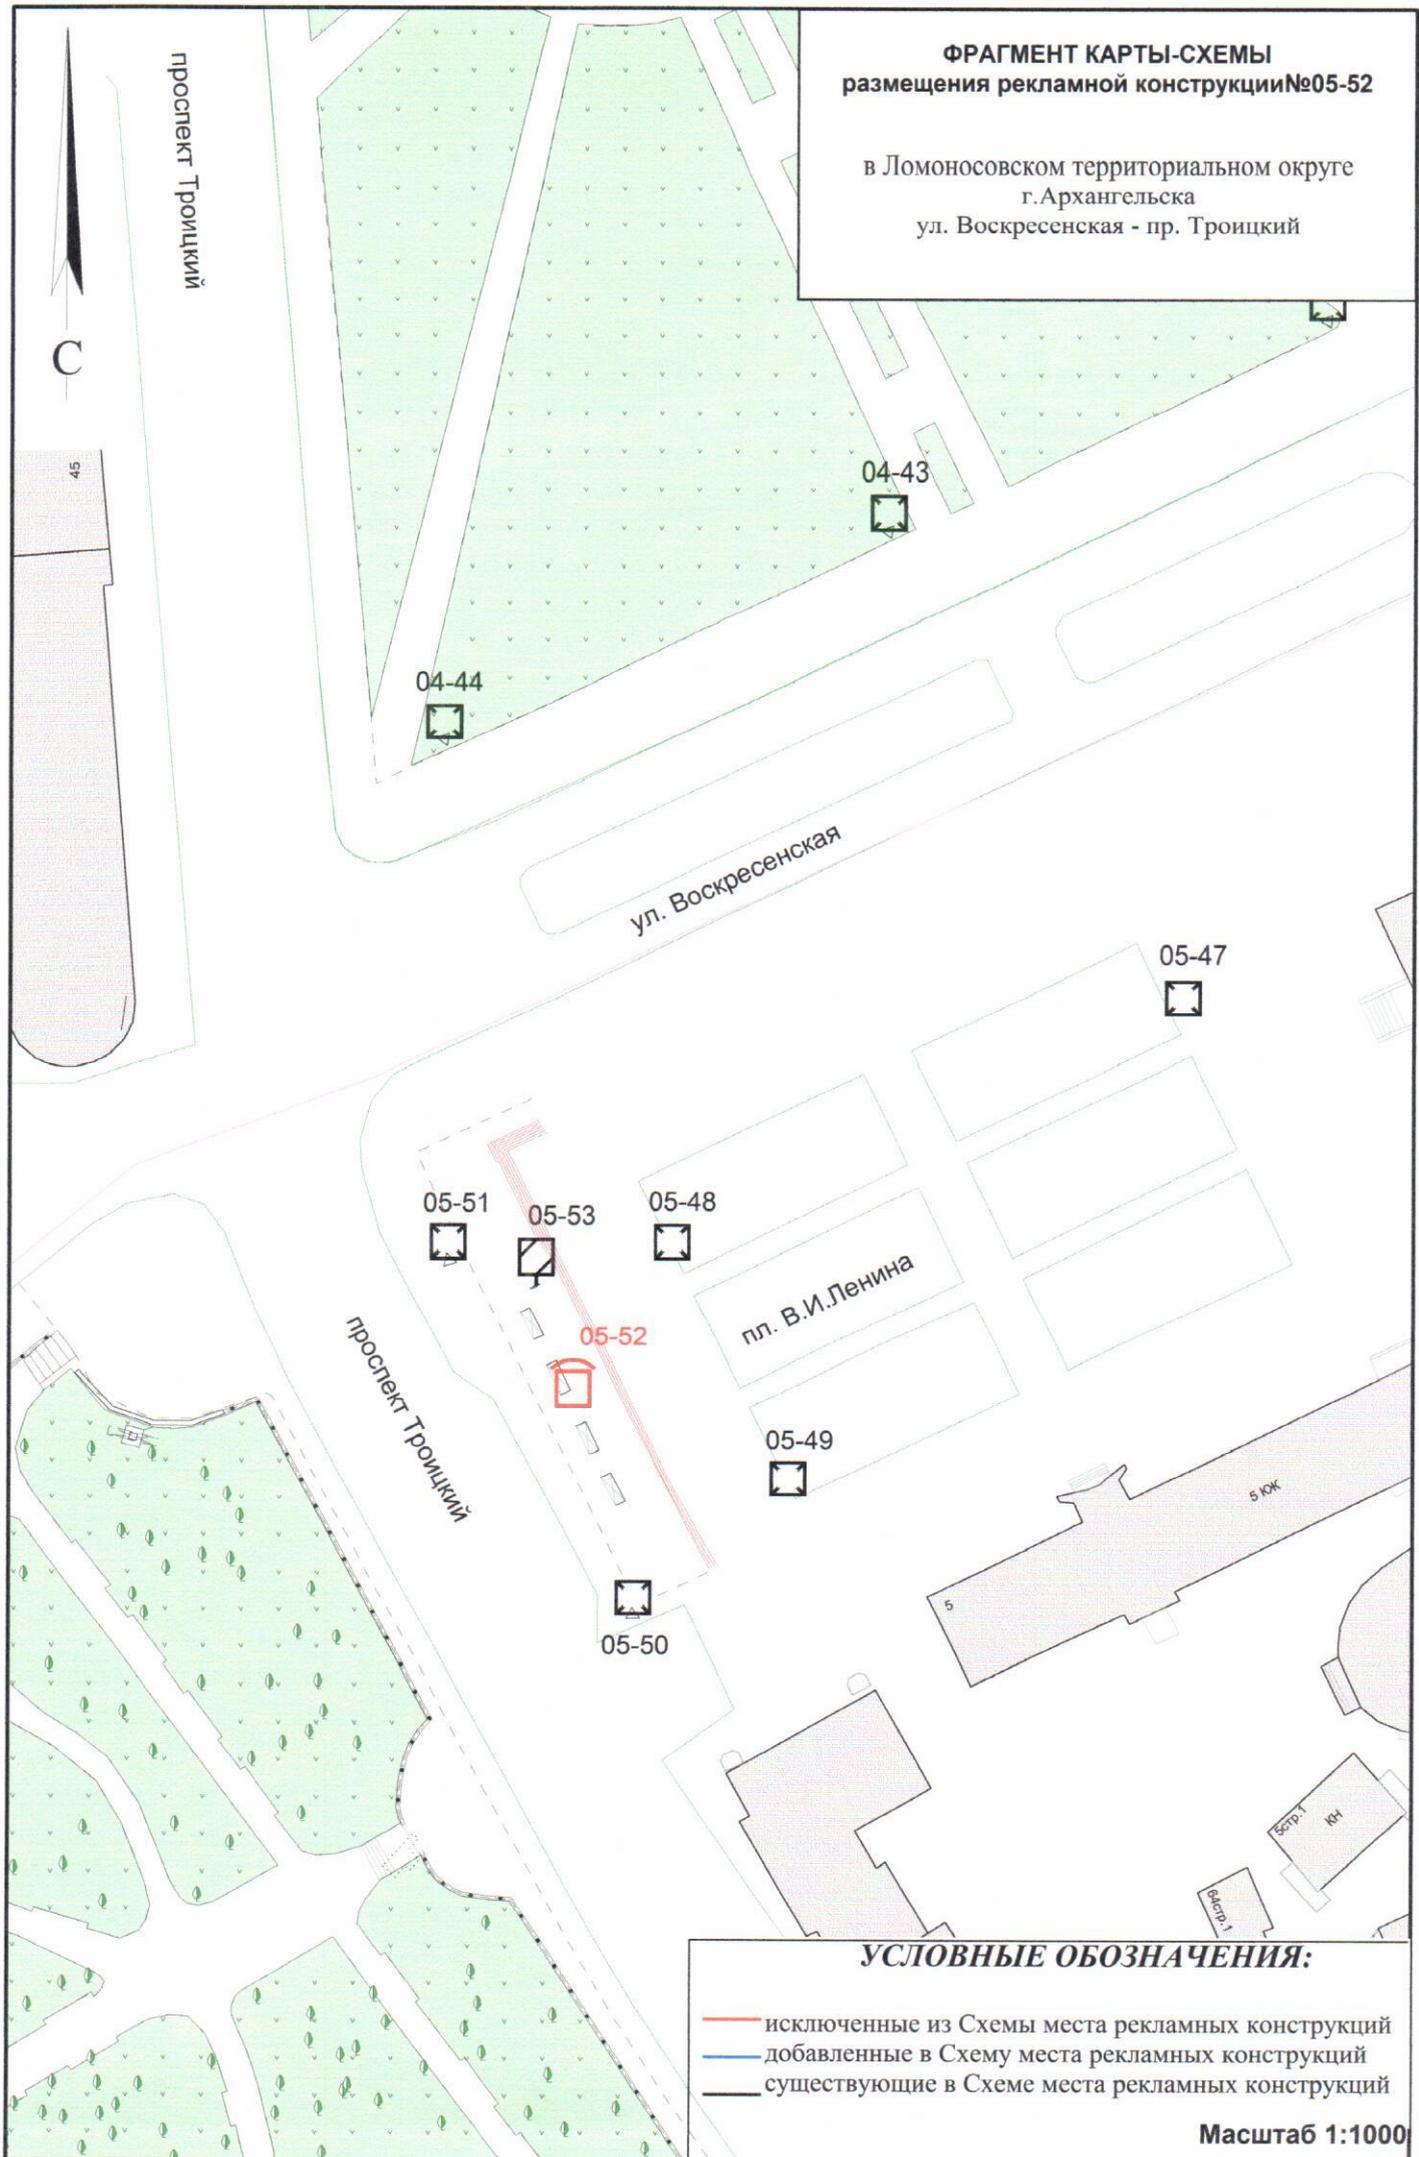

**ФРАГМЕНТ КАРТЫ-СХЕМЫ
размещения рекламной конструкции №06-60**

в территориальном округе Майская горка
г.Архангельска
Окружное шоссе - ул. Ленина

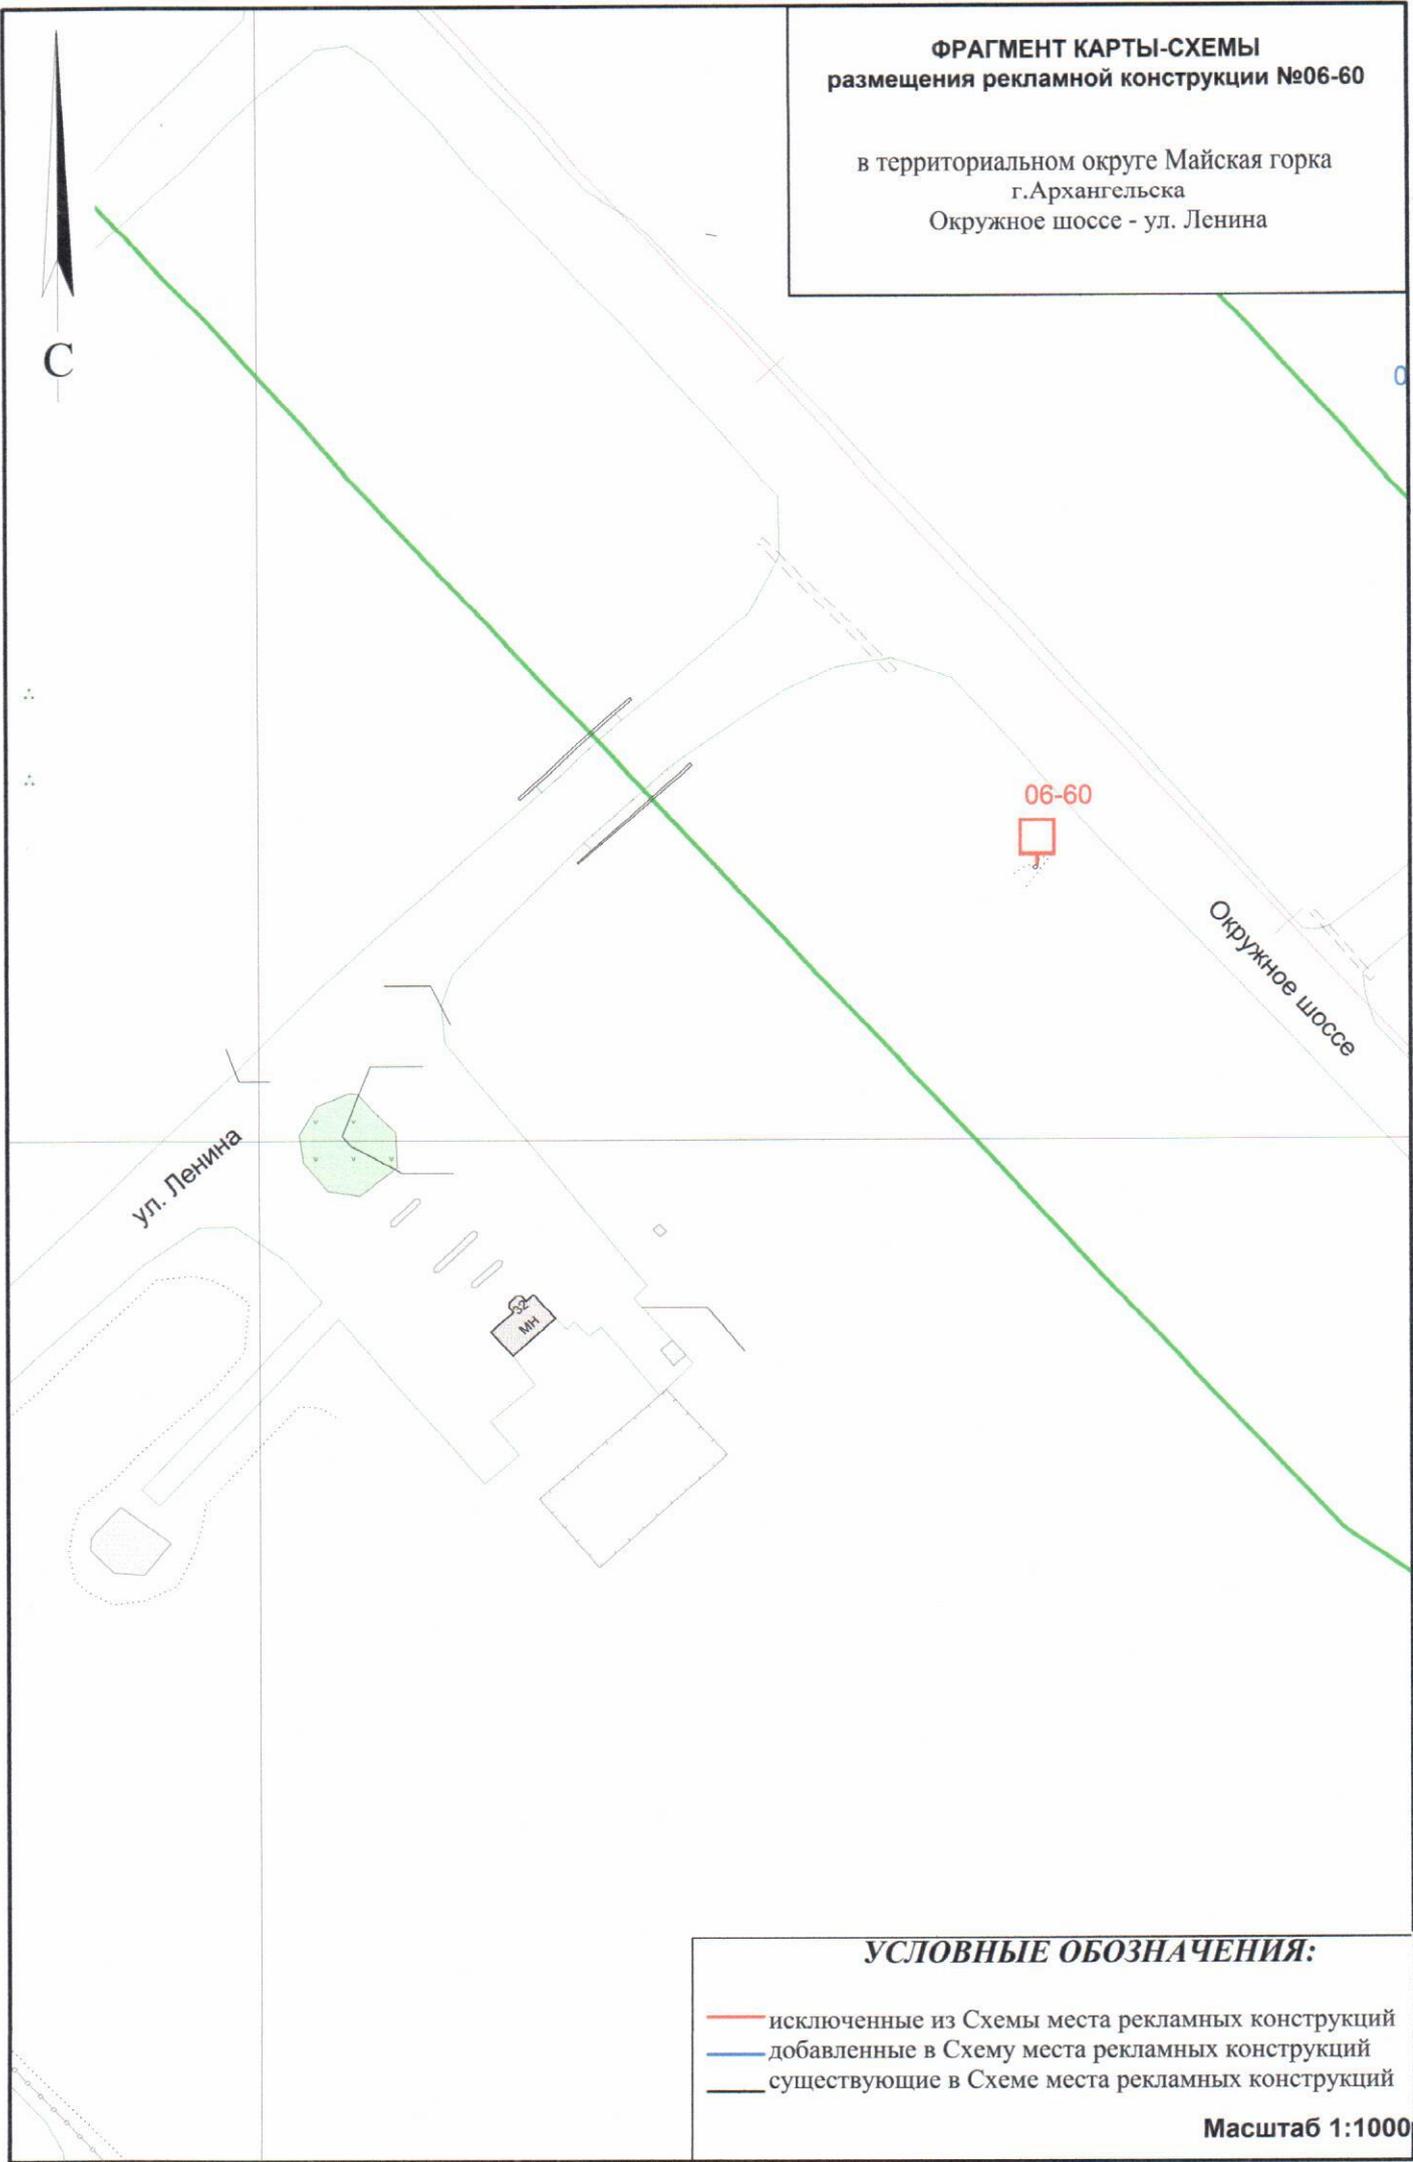


УСЛОВНЫЕ ОБОЗНАЧЕНИЯ:

- исключенные из Схемы места рекламных конструкций
- добавленные в Схему места рекламных конструкций
- существующие в Схеме места рекламных конструкций

Масштаб 1:1000

**ФРАГМЕНТ КАРТЫ-СХЕМЫ
размещения рекламной конструкции № 06-62**

в территориальном округе Майская горка
г. Архангельска
ул. Папанина, съезд с моста

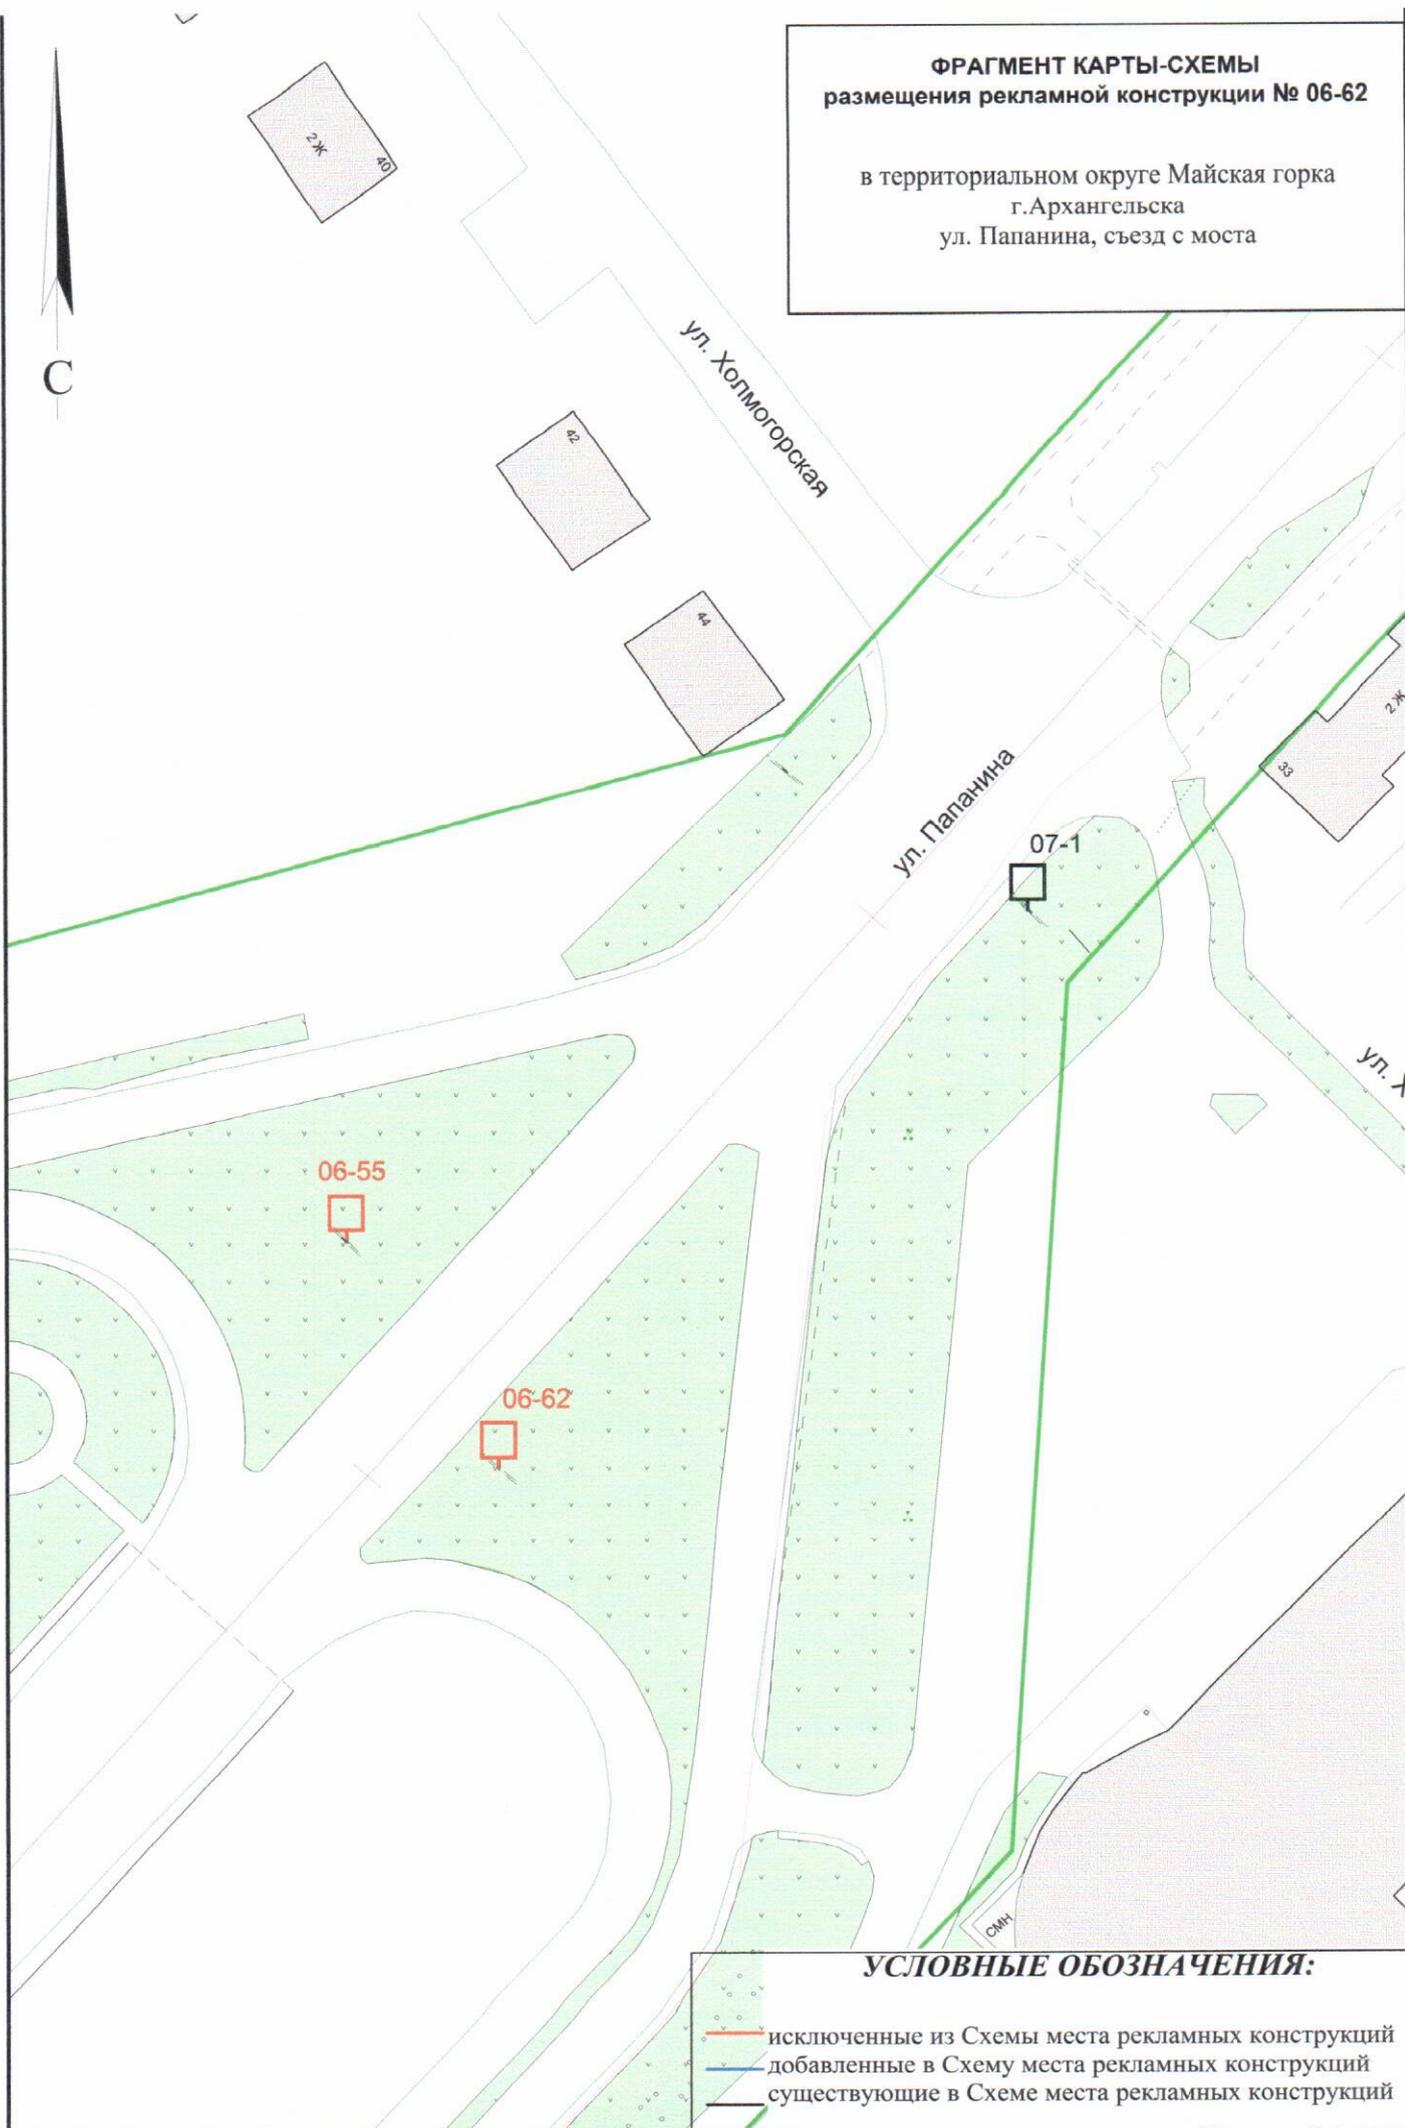


УСЛОВНЫЕ ОБОЗНАЧЕНИЯ:

-  исключенные из Схемы места рекламных конструкций
-  добавленные в Схему места рекламных конструкций
-  существующие в Схеме места рекламных конструкций

Масштаб 1:1000

**ФРАГМЕНТ КАРТЫ-СХЕМЫ
размещения рекламных конструкций №04-225**

в Октябрьском территориальном округе
г.Архангельска
Окружное шоссе напротив д.9 стр.4

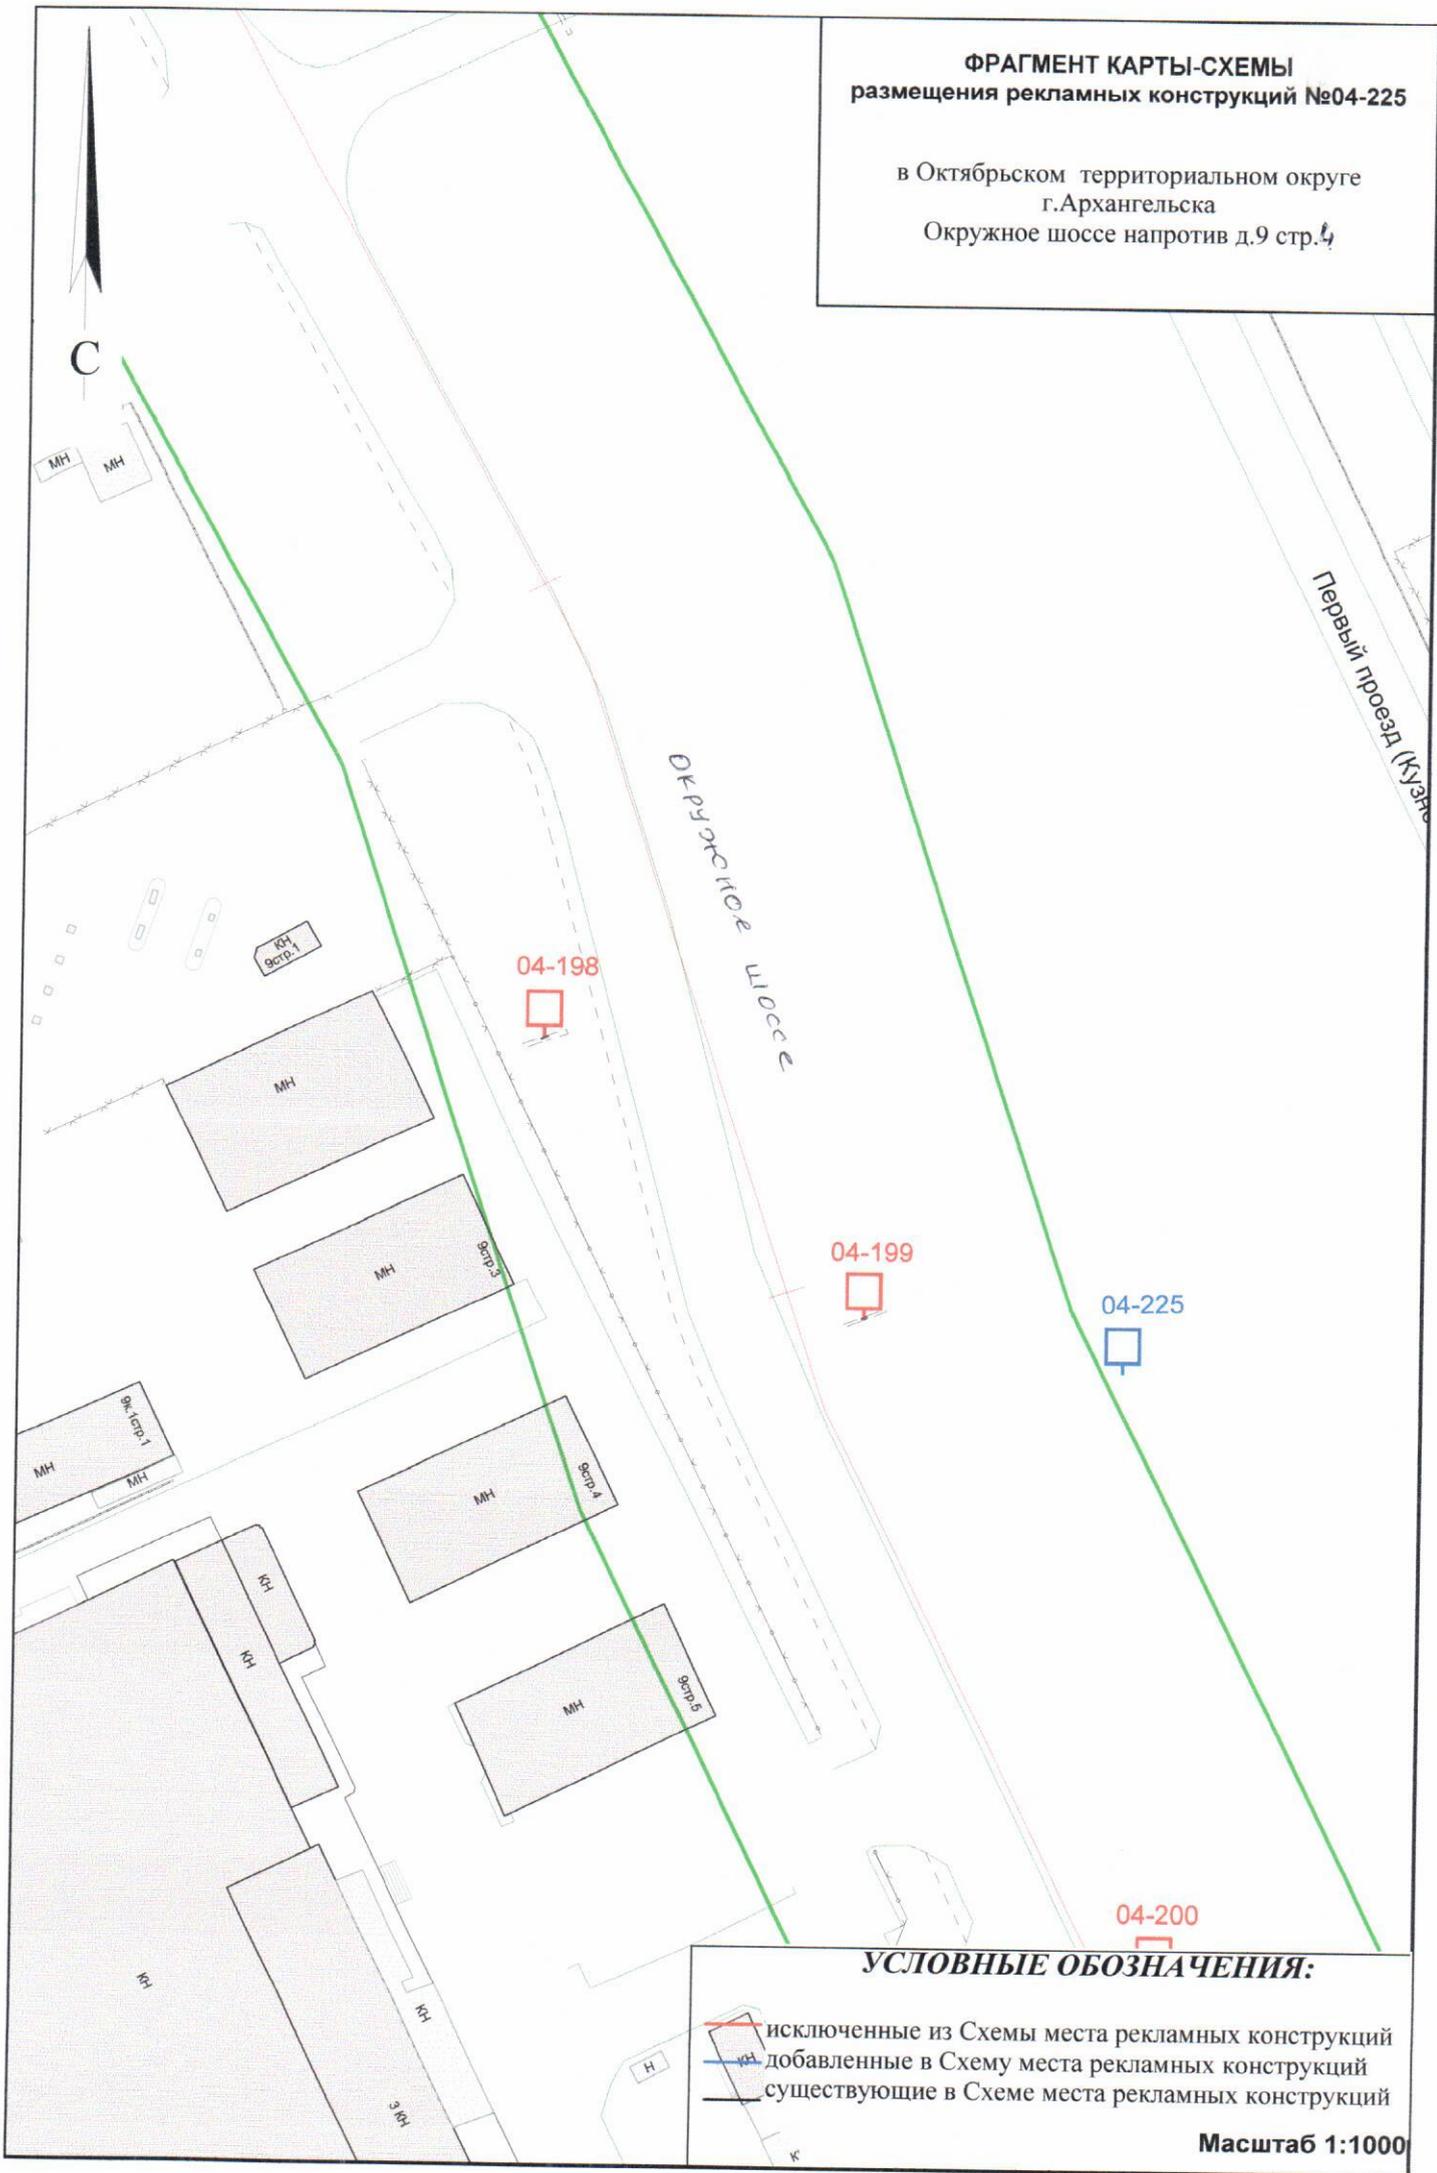


УСЛОВНЫЕ ОБОЗНАЧЕНИЯ:

-  исключенные из Схемы места рекламных конструкций
-  добавленные в Схему места рекламных конструкций
-  существующие в Схеме места рекламных конструкций

Масштаб 1:1000

**ФРАГМЕНТ КАРТЫ-СХЕМЫ
размещения рекламных конструкций №04-226**

в Октябрьском территориальном округе
г.Архангельска
Окружное шоссе возле д.3

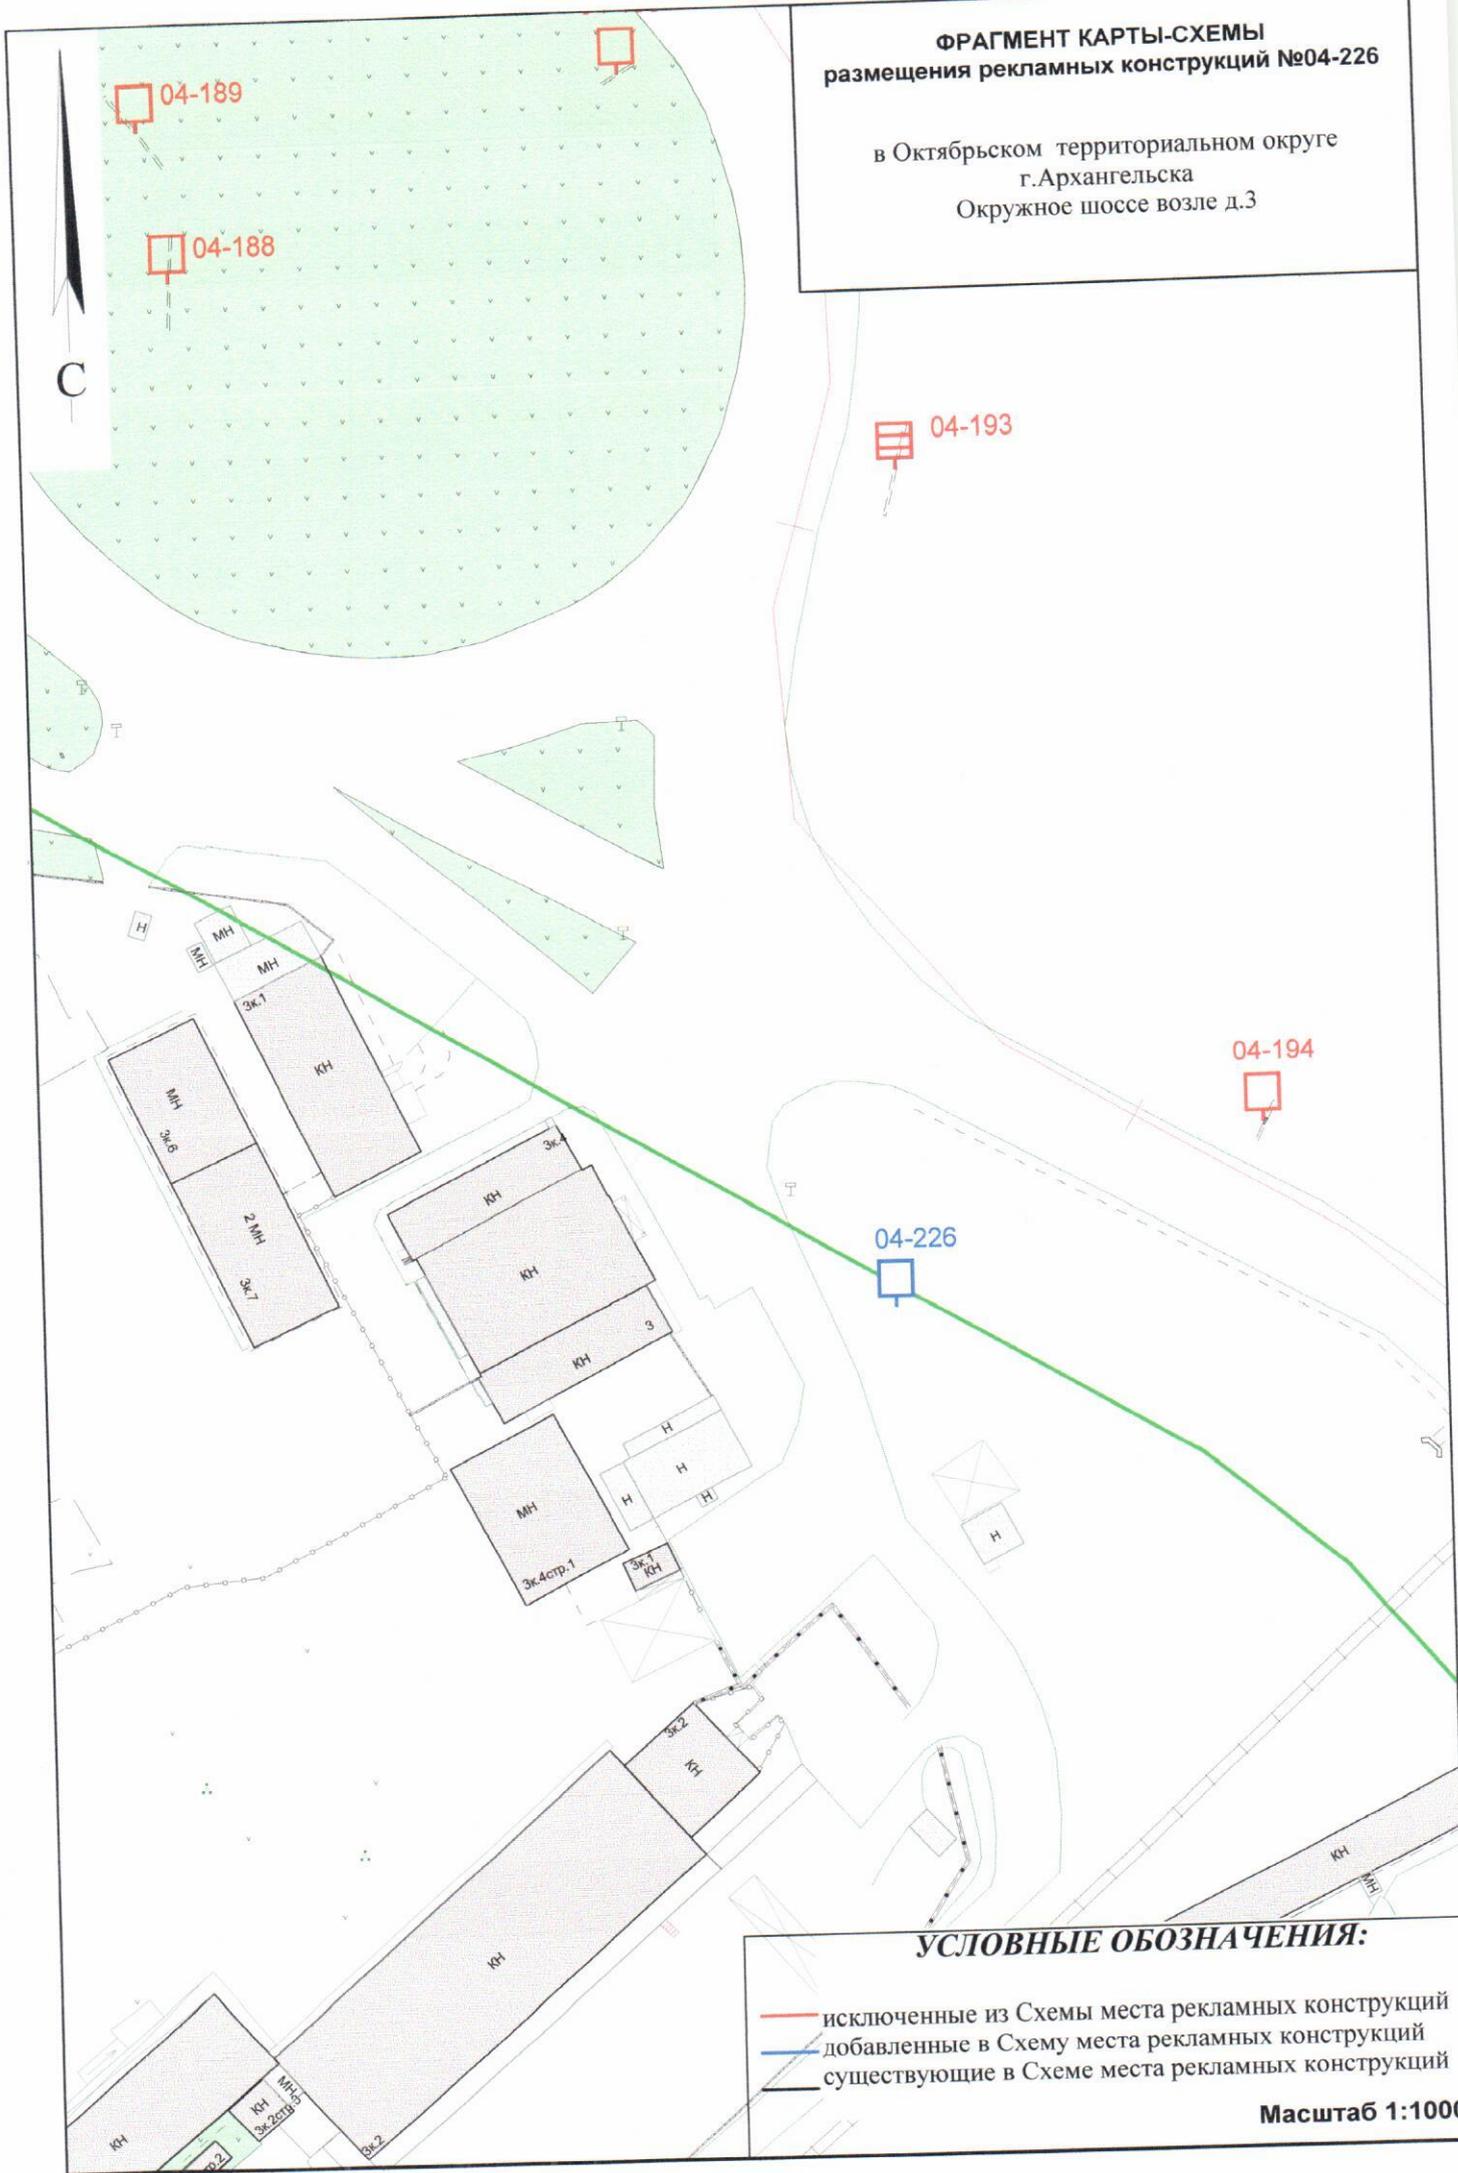

04-189

04-188

04-193

04-194

04-226

УСЛОВНЫЕ ОБОЗНАЧЕНИЯ:


- исключенные из Схемы места рекламных конструкций
- добавленные в Схему места рекламных конструкций
- существующие в Схеме места рекламных конструкций

Масштаб 1:1000

**ФРАГМЕНТ КАРТЫ-СХЕМЫ
размещения рекламных конструкций №04-227**

в Октябрьском территориальном округе
г.Архангельска
Окружное шоссе напротив д.5

С

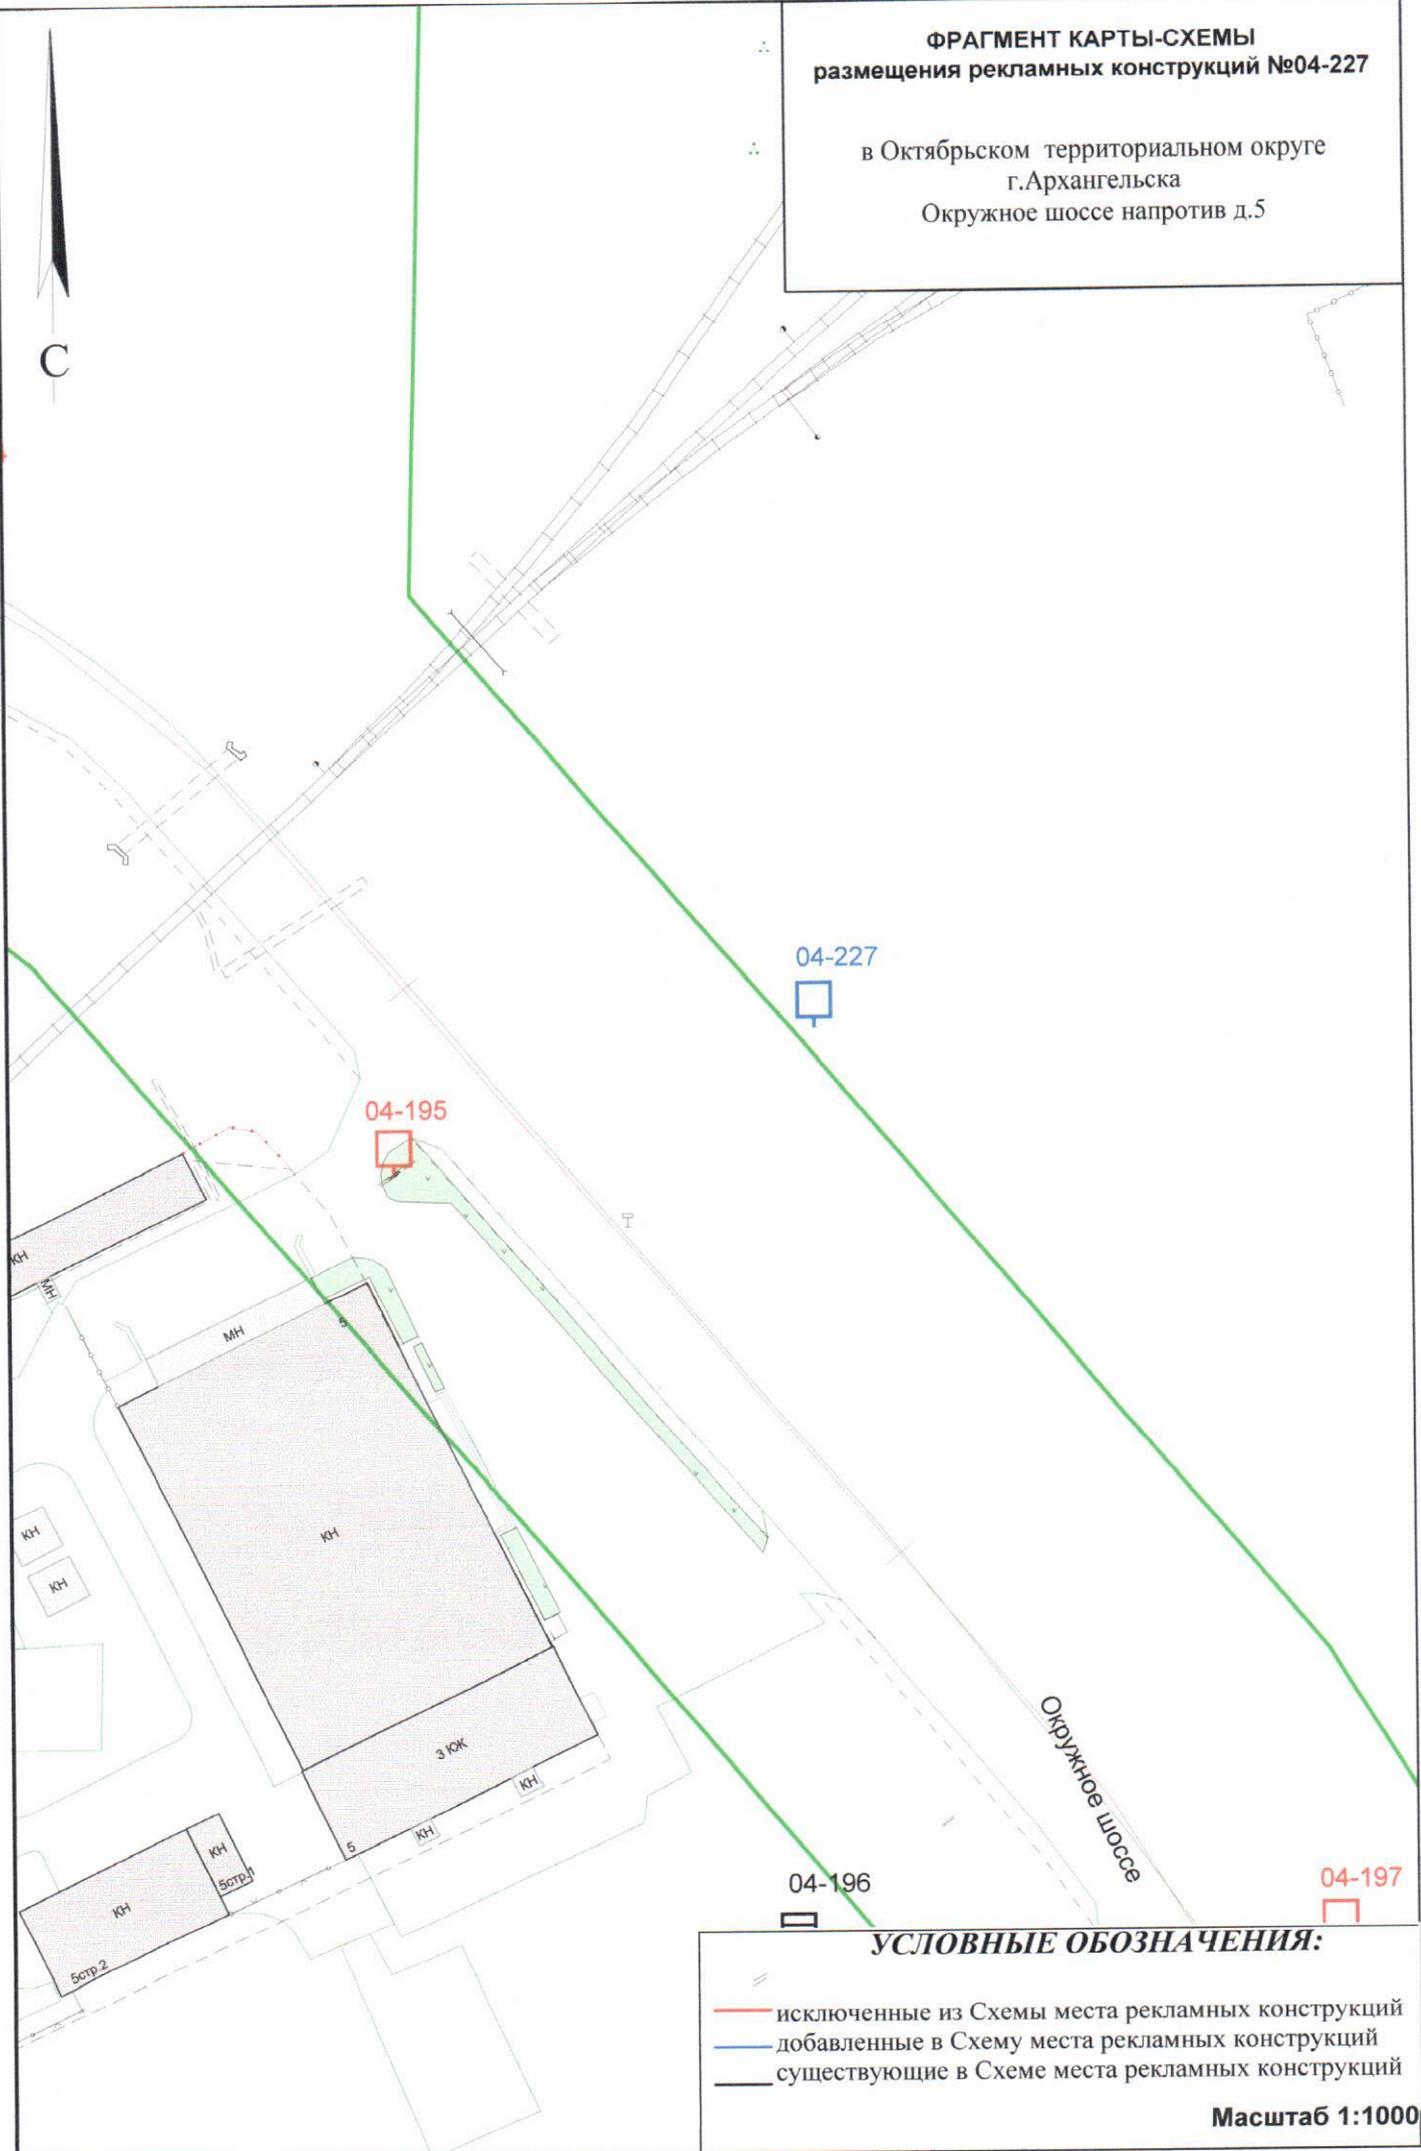

УСЛОВНЫЕ ОБОЗНАЧЕНИЯ:

-  — исключенные из Схемы места рекламных конструкций
-  — добавленные в Схему места рекламных конструкций
-  — существующие в Схеме места рекламных конструкций

Масштаб 1:1000

**ФРАГМЕНТ КАРТЫ-СХЕМЫ
размещения рекламных конструкций №04-228**

в Октябрьском территориальном округе
г.Архангельска
Окружное шоссе напротив д.13




УСЛОВНЫЕ ОБОЗНАЧЕНИЯ:

-  — исключенные из Схемы места рекламных конструкций
-  — добавленные в Схему места рекламных конструкций
-  — существующие в Схеме места рекламных конструкций

Масштаб 1:1000

**ФРАГМЕНТ КАРТЫ-СХЕМЫ
размещения рекламных конструкций №04-229**

в Октябрьском территориальном округе
г.Архангельска
ул. Воскресенская, напротив д.99

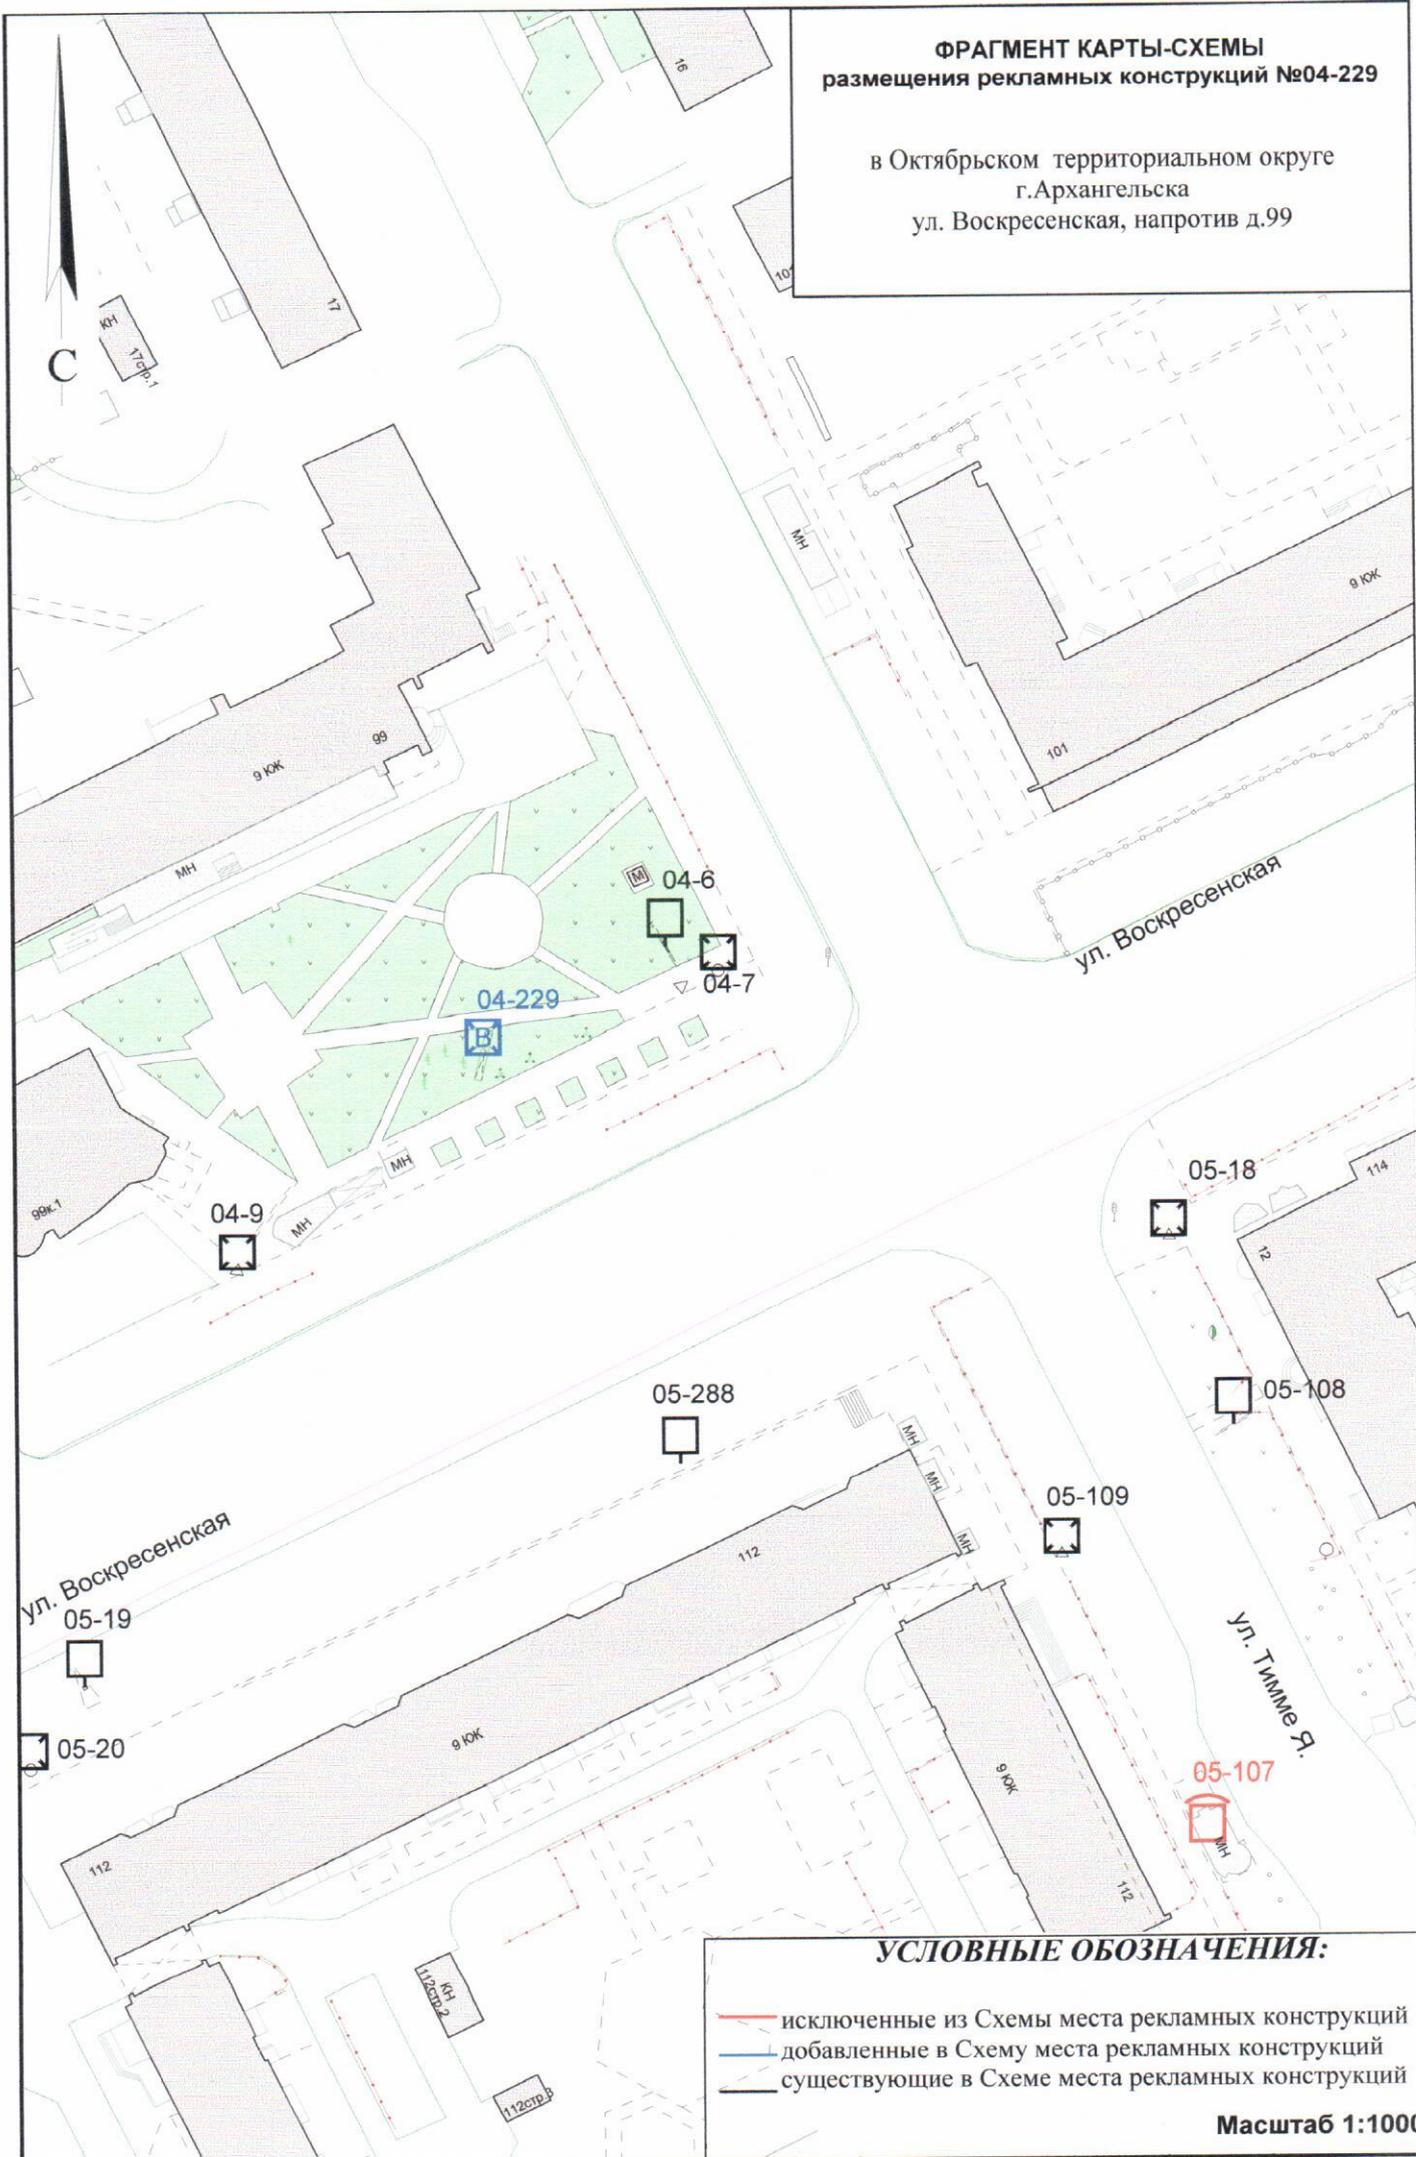


УСЛОВНЫЕ ОБОЗНАЧЕНИЯ:

- исключенные из Схемы места рекламных конструкций
- добавленные в Схему места рекламных конструкций
- существующие в Схеме места рекламных конструкций

Масштаб 1:1000

**ФРАГМЕНТ КАРТЫ-СХЕМЫ
размещения рекламных конструкций №04-230**

в Октябрьском территориальном округе
г.Архангельска
ул.Нагорная - ул. Гайдара

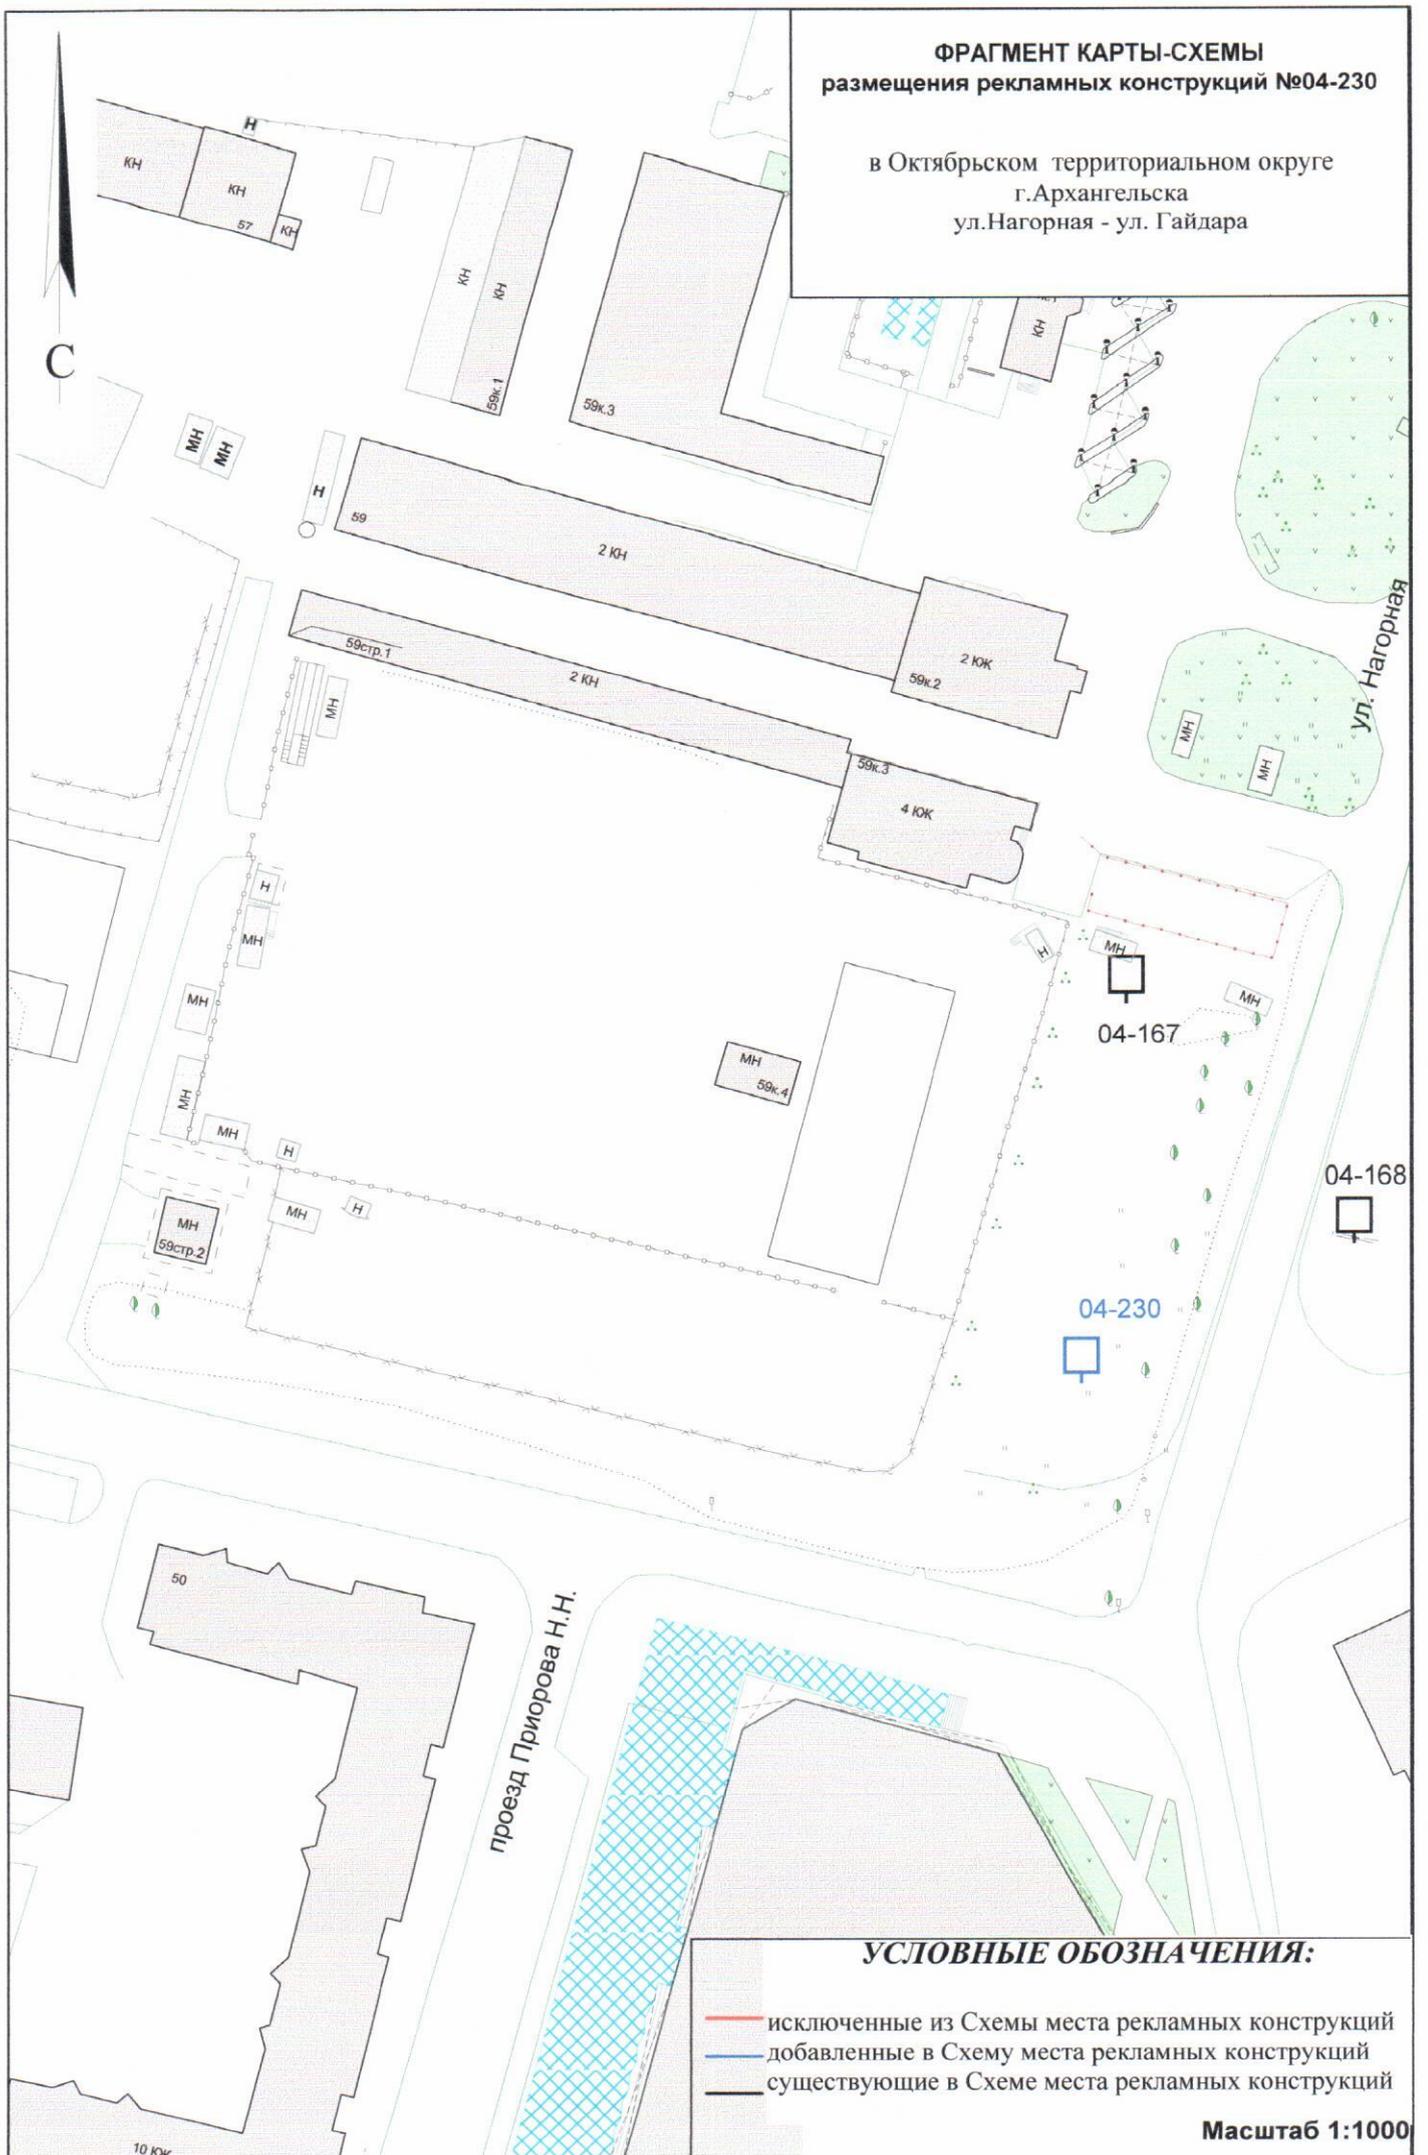


УСЛОВНЫЕ ОБОЗНАЧЕНИЯ:

-  исключенные из Схемы места рекламных конструкций
-  добавленные в Схему места рекламных конструкций
-  существующие в Схеме места рекламных конструкций

Масштаб 1:1000

**ФРАГМЕНТ КАРТЫ-СХЕМЫ
размещения рекламной конструкции № 05-106**

в Октябрьском территориальном округе
г.Архангельска
пр. Чумбарова-Лучинского- ул. Поморская

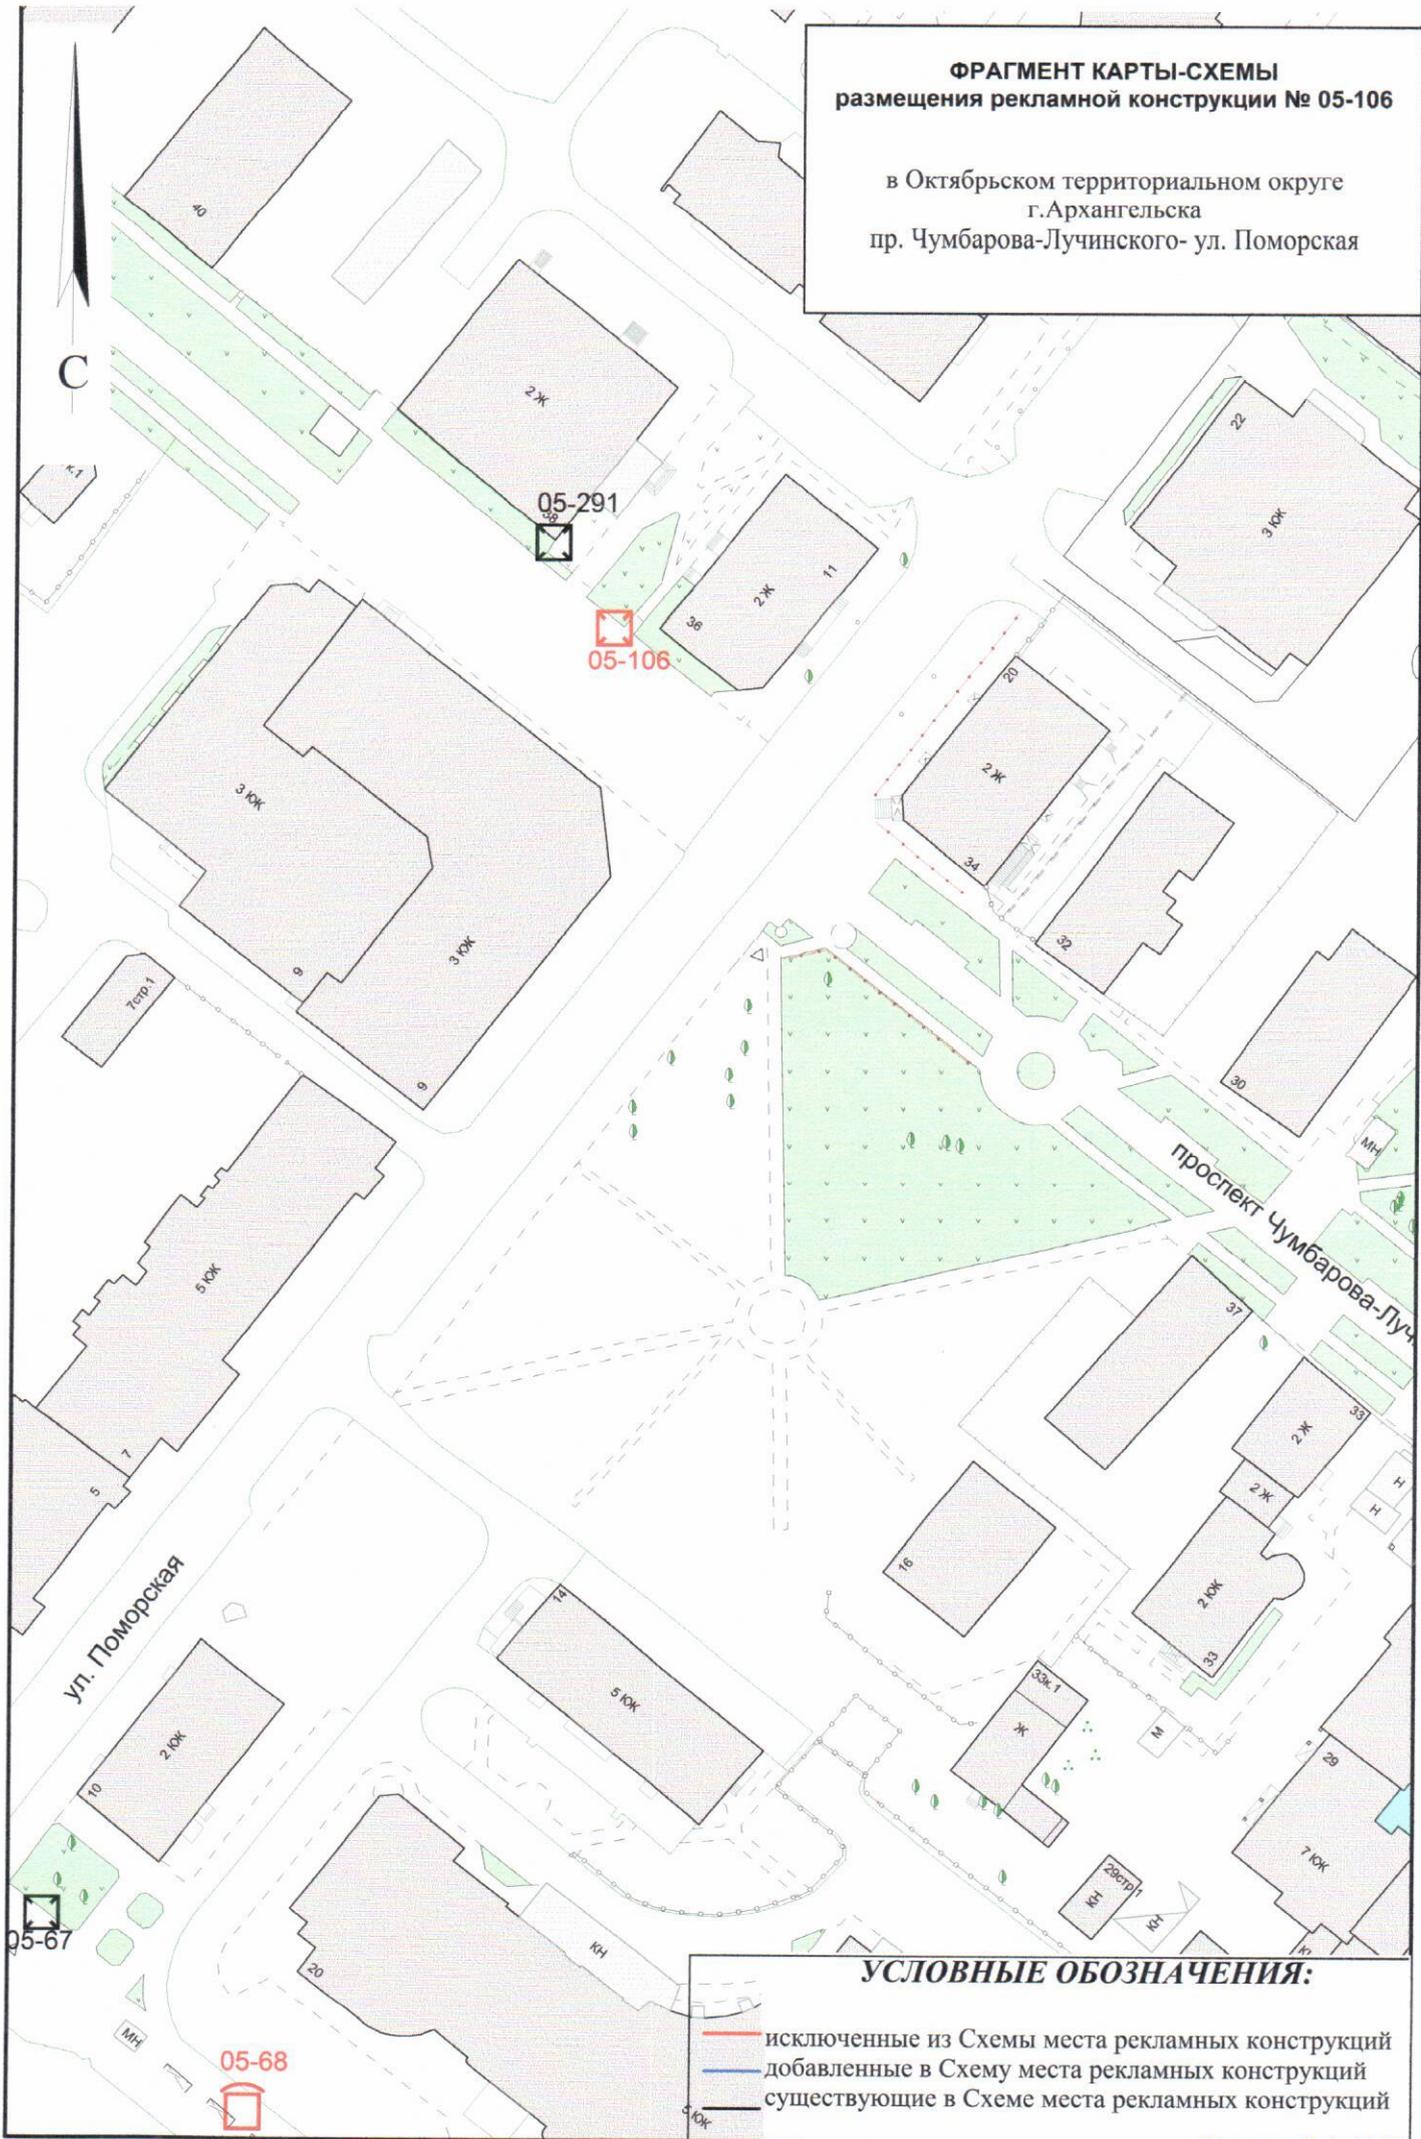

УСЛОВНЫЕ ОБОЗНАЧЕНИЯ:

- исключенные из Схемы места рекламных конструкций
- добавленные в Схему места рекламных конструкций
- существующие в Схеме места рекламных конструкций

Масштаб 1:1000

**ФРАГМЕНТ КАРТЫ-СХЕМЫ
размещения рекламной конструкции № 06-58**

в территориальном округе Майская горка
г.Архангельска
ул. Папанина- Окружное шоссе

С

ул. Дачная

06-58

ул. Папанина

УСЛОВНЫЕ ОБОЗНАЧЕНИЯ:

- исключенные из Схемы места рекламных конструкций
- добавленные в Схему места рекламных конструкций
- существующие в Схеме места рекламных конструкций

Масштаб 1:1000